


ŘEZ A-A

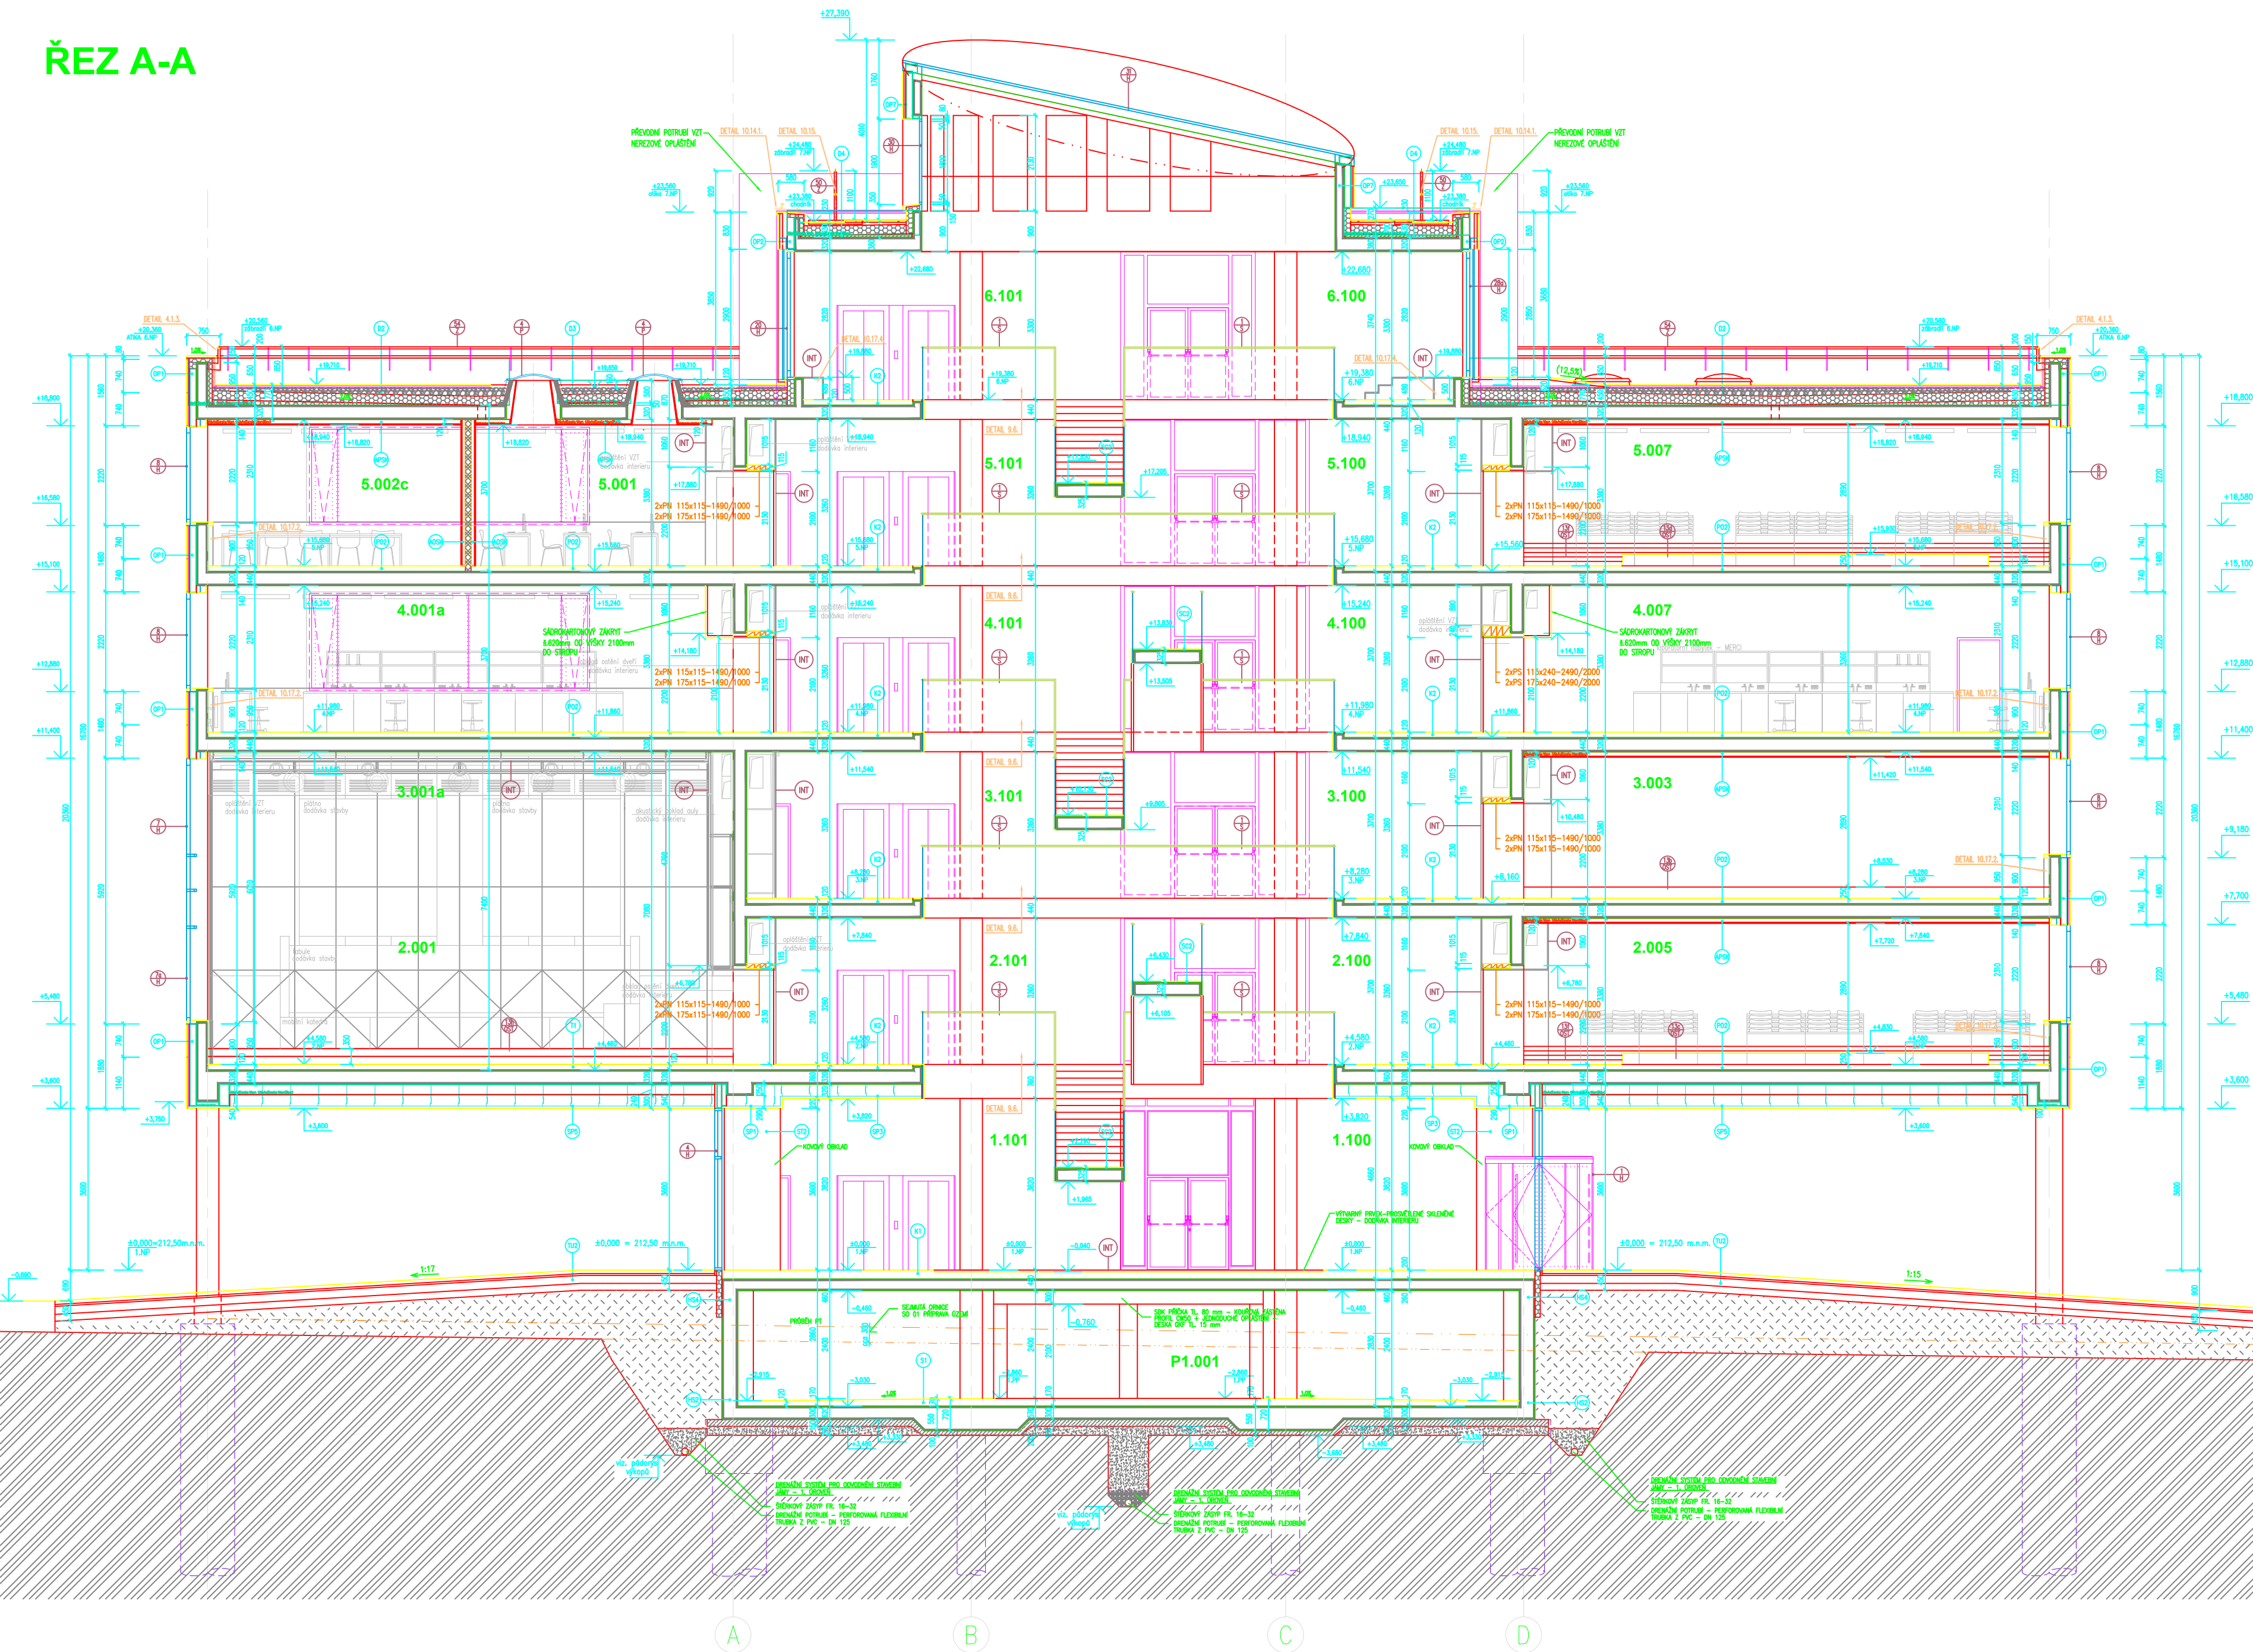

A

B

C

DÍL A


DÍL B

DÍL C1

DÍL C2

±0.000 = +212.50 m n.m.

STUPEŇ DOKUMENTACE :  
DOKUMENTACE SKUTEČNÉHO PROVEDENÍ STAVBY

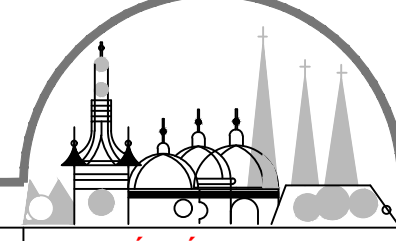

**GENERALNÍ PROJEKTANT**  
STAVOPROJEKT OLMOUC a.s.  
Holická 31, 77200 Olomouc  
Telefon: 866531111  
E-mail: info@stavoprojekt.cz

ŘEŠITEL	MANAŽER PROJEKTU	HP	VED. PROJEKTANT	<b>GENERALNÍ PROJEKTANT</b> STAVOPROJEKT OLMOUC a.s. Holická 31, 77200 Olomouc Telefon: 866531111 E-mail: info@stavoprojekt.cz

OBJEKT: Přírodovědecká fakulta UPOL


OBJEKT: SO 03 HLAVNÍ OBJEKT - STAVEBNÍ ČÁST

OBJEKT: REZ PRÍČNÝ A-A

ČÍSLO: E.3.1

ČÍSLO: 11

ŘEZ A-A

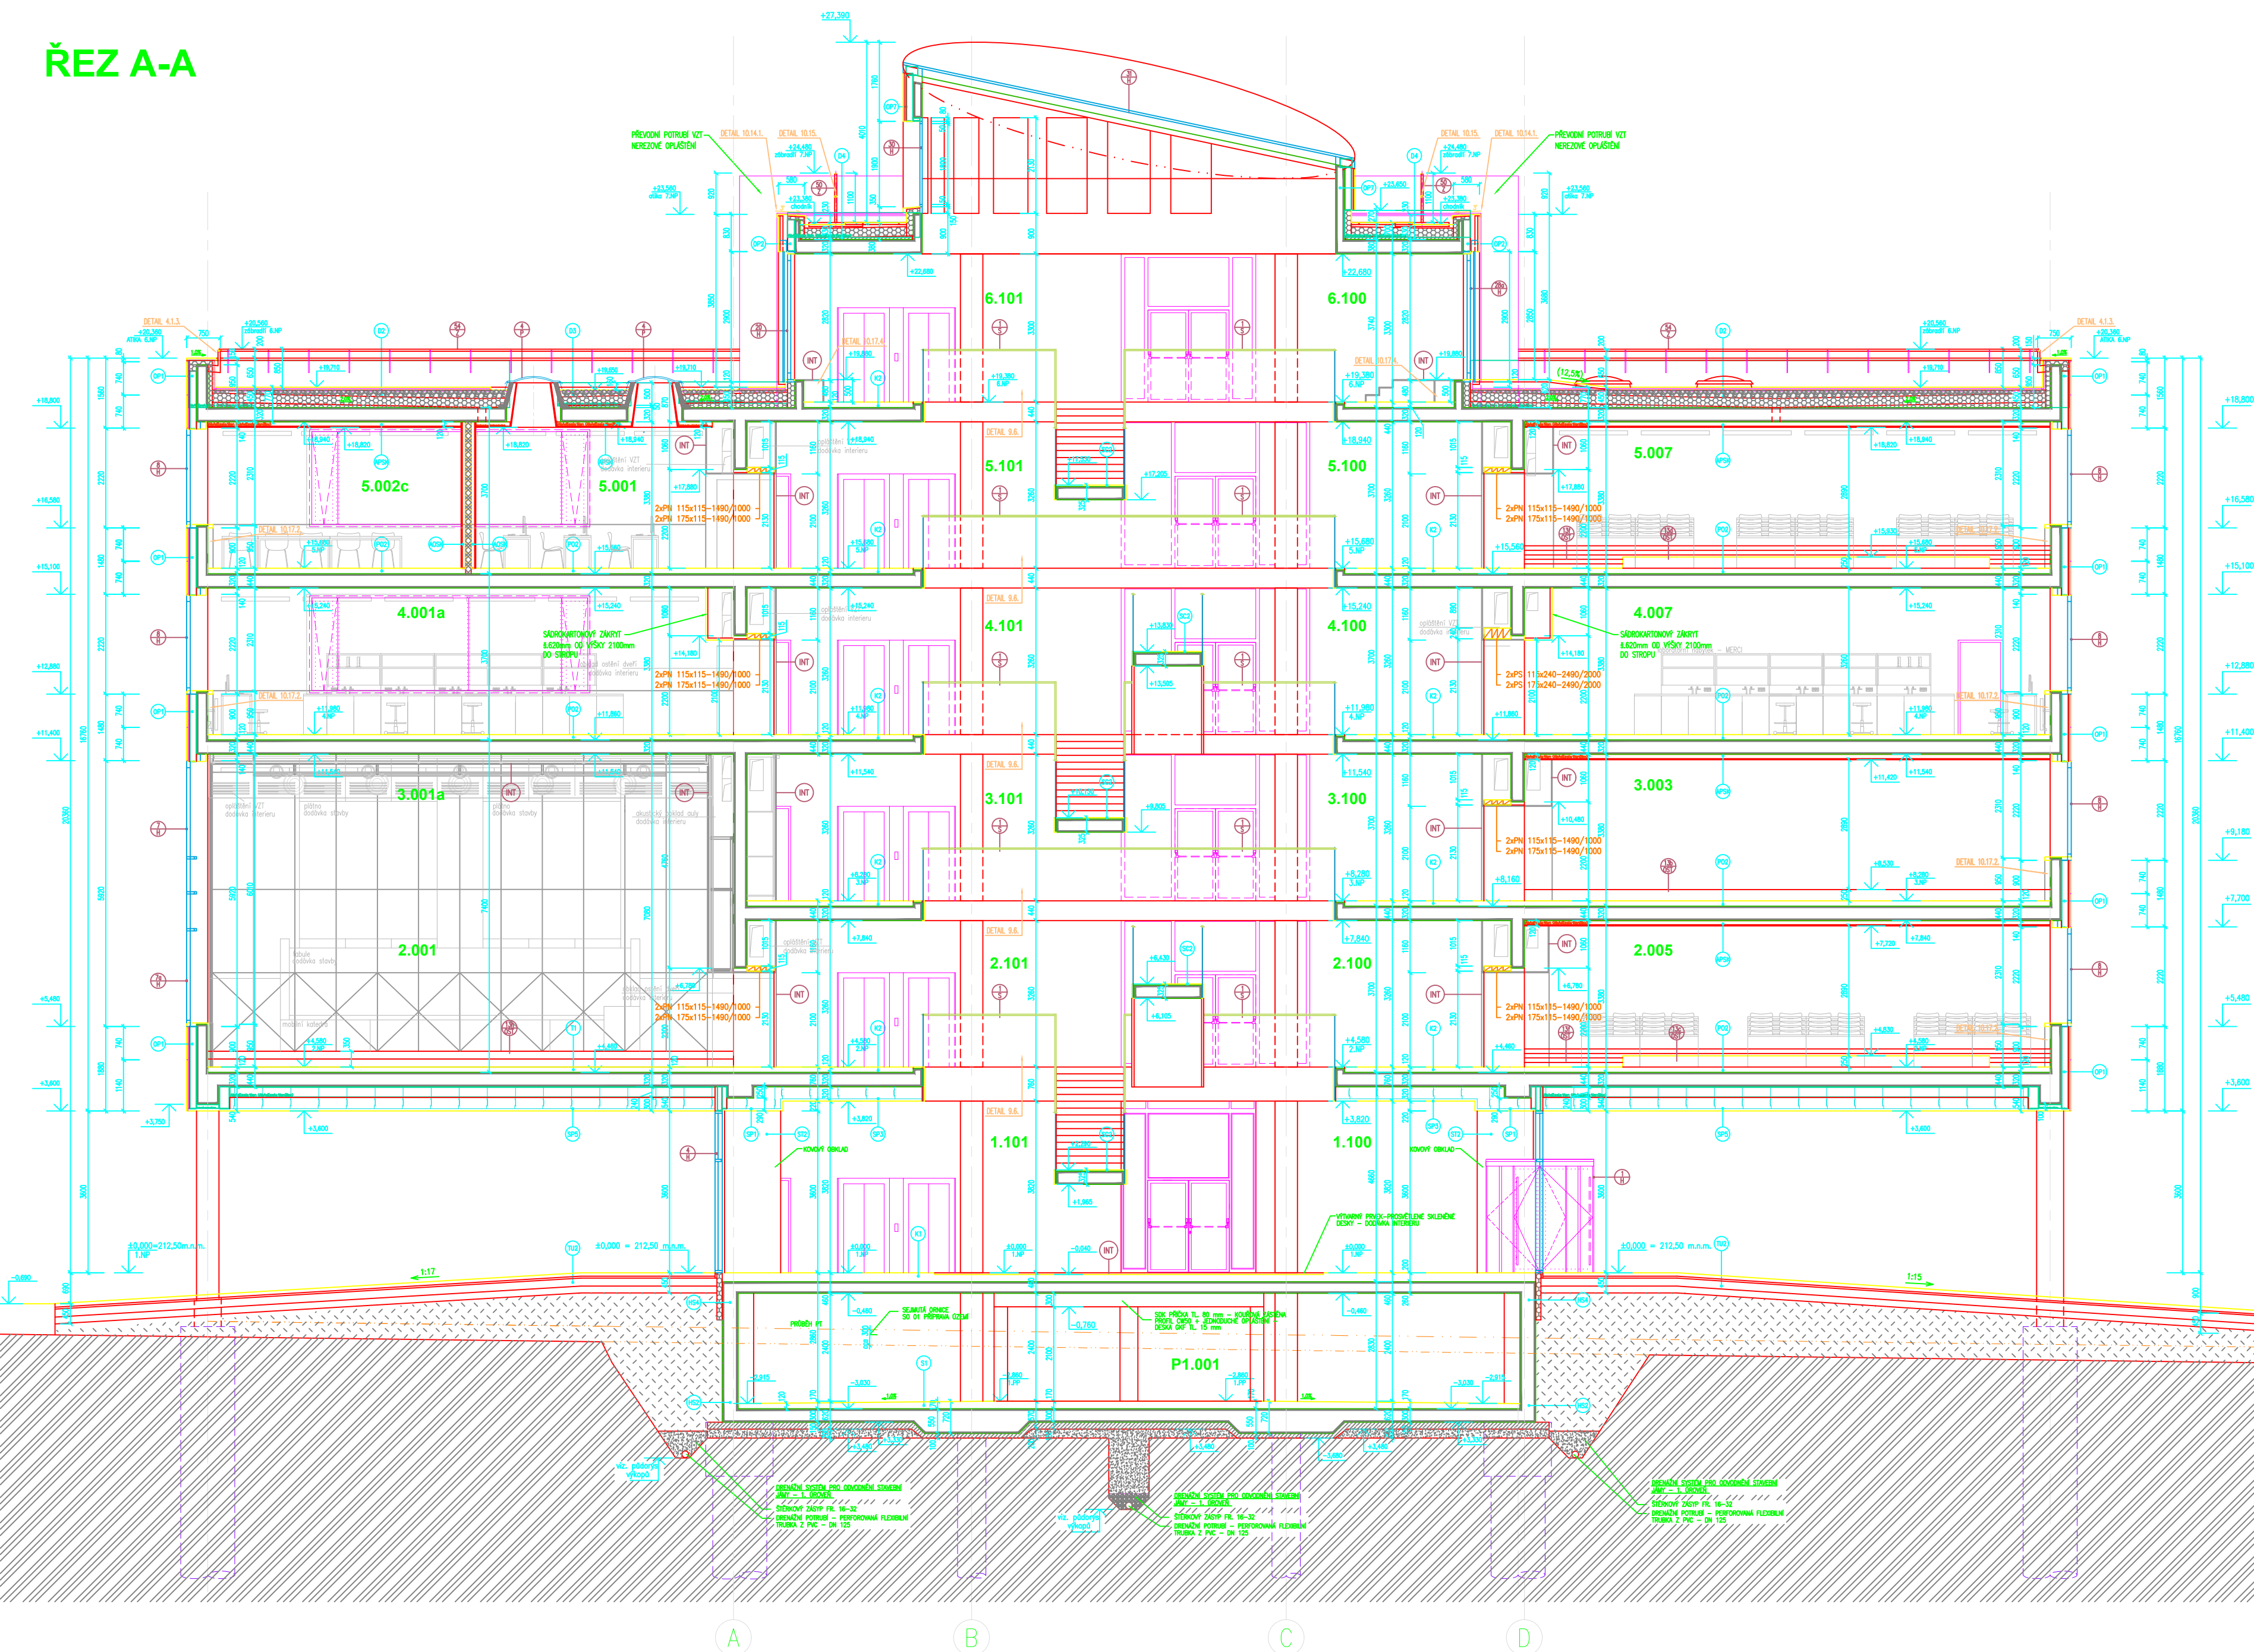

A

B

C

DÍL A


DÍL B

DÍL C1

DÍL C2

±0.000 = +212.50 m n.m.

STUPEŇ DOKUMENTACE :  
DOKUMENTACE SKUTEČNÉHO PROVEDENÍ STAVBY

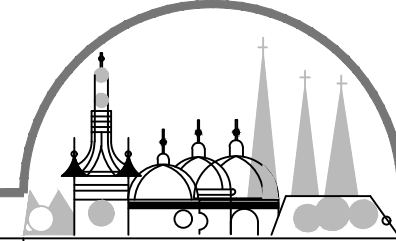

**GENERALNÍ PROJEKTANT**  
STAVOPROJEKT OLMOUC a.s.  
Holická 31, 77200 Olomouc  
Telefon: 866531111  
E-mail: info@stavoprojekt.cz

ŘEŠITEL	MANAŽER PROJEKTU	HP	VED. PROJEKTANT	<b>GENERALNÍ PROJEKTANT</b> STAVOPROJEKT OLMOUC a.s. Holická 31, 77200 Olomouc Telefon: 866531111 E-mail: info@stavoprojekt.cz

OBJEKT: Přírodovědecká fakulta UPOL

OBJEKT: SO 03 HLAVNÍ OBJEKT - STAVEBNÍ ČÁST

OBJEKT: REZ PRÍČNÝ A-A

ČÍSLO: E.3.1

ČÍSLO: 11