


ŘEZ E-E

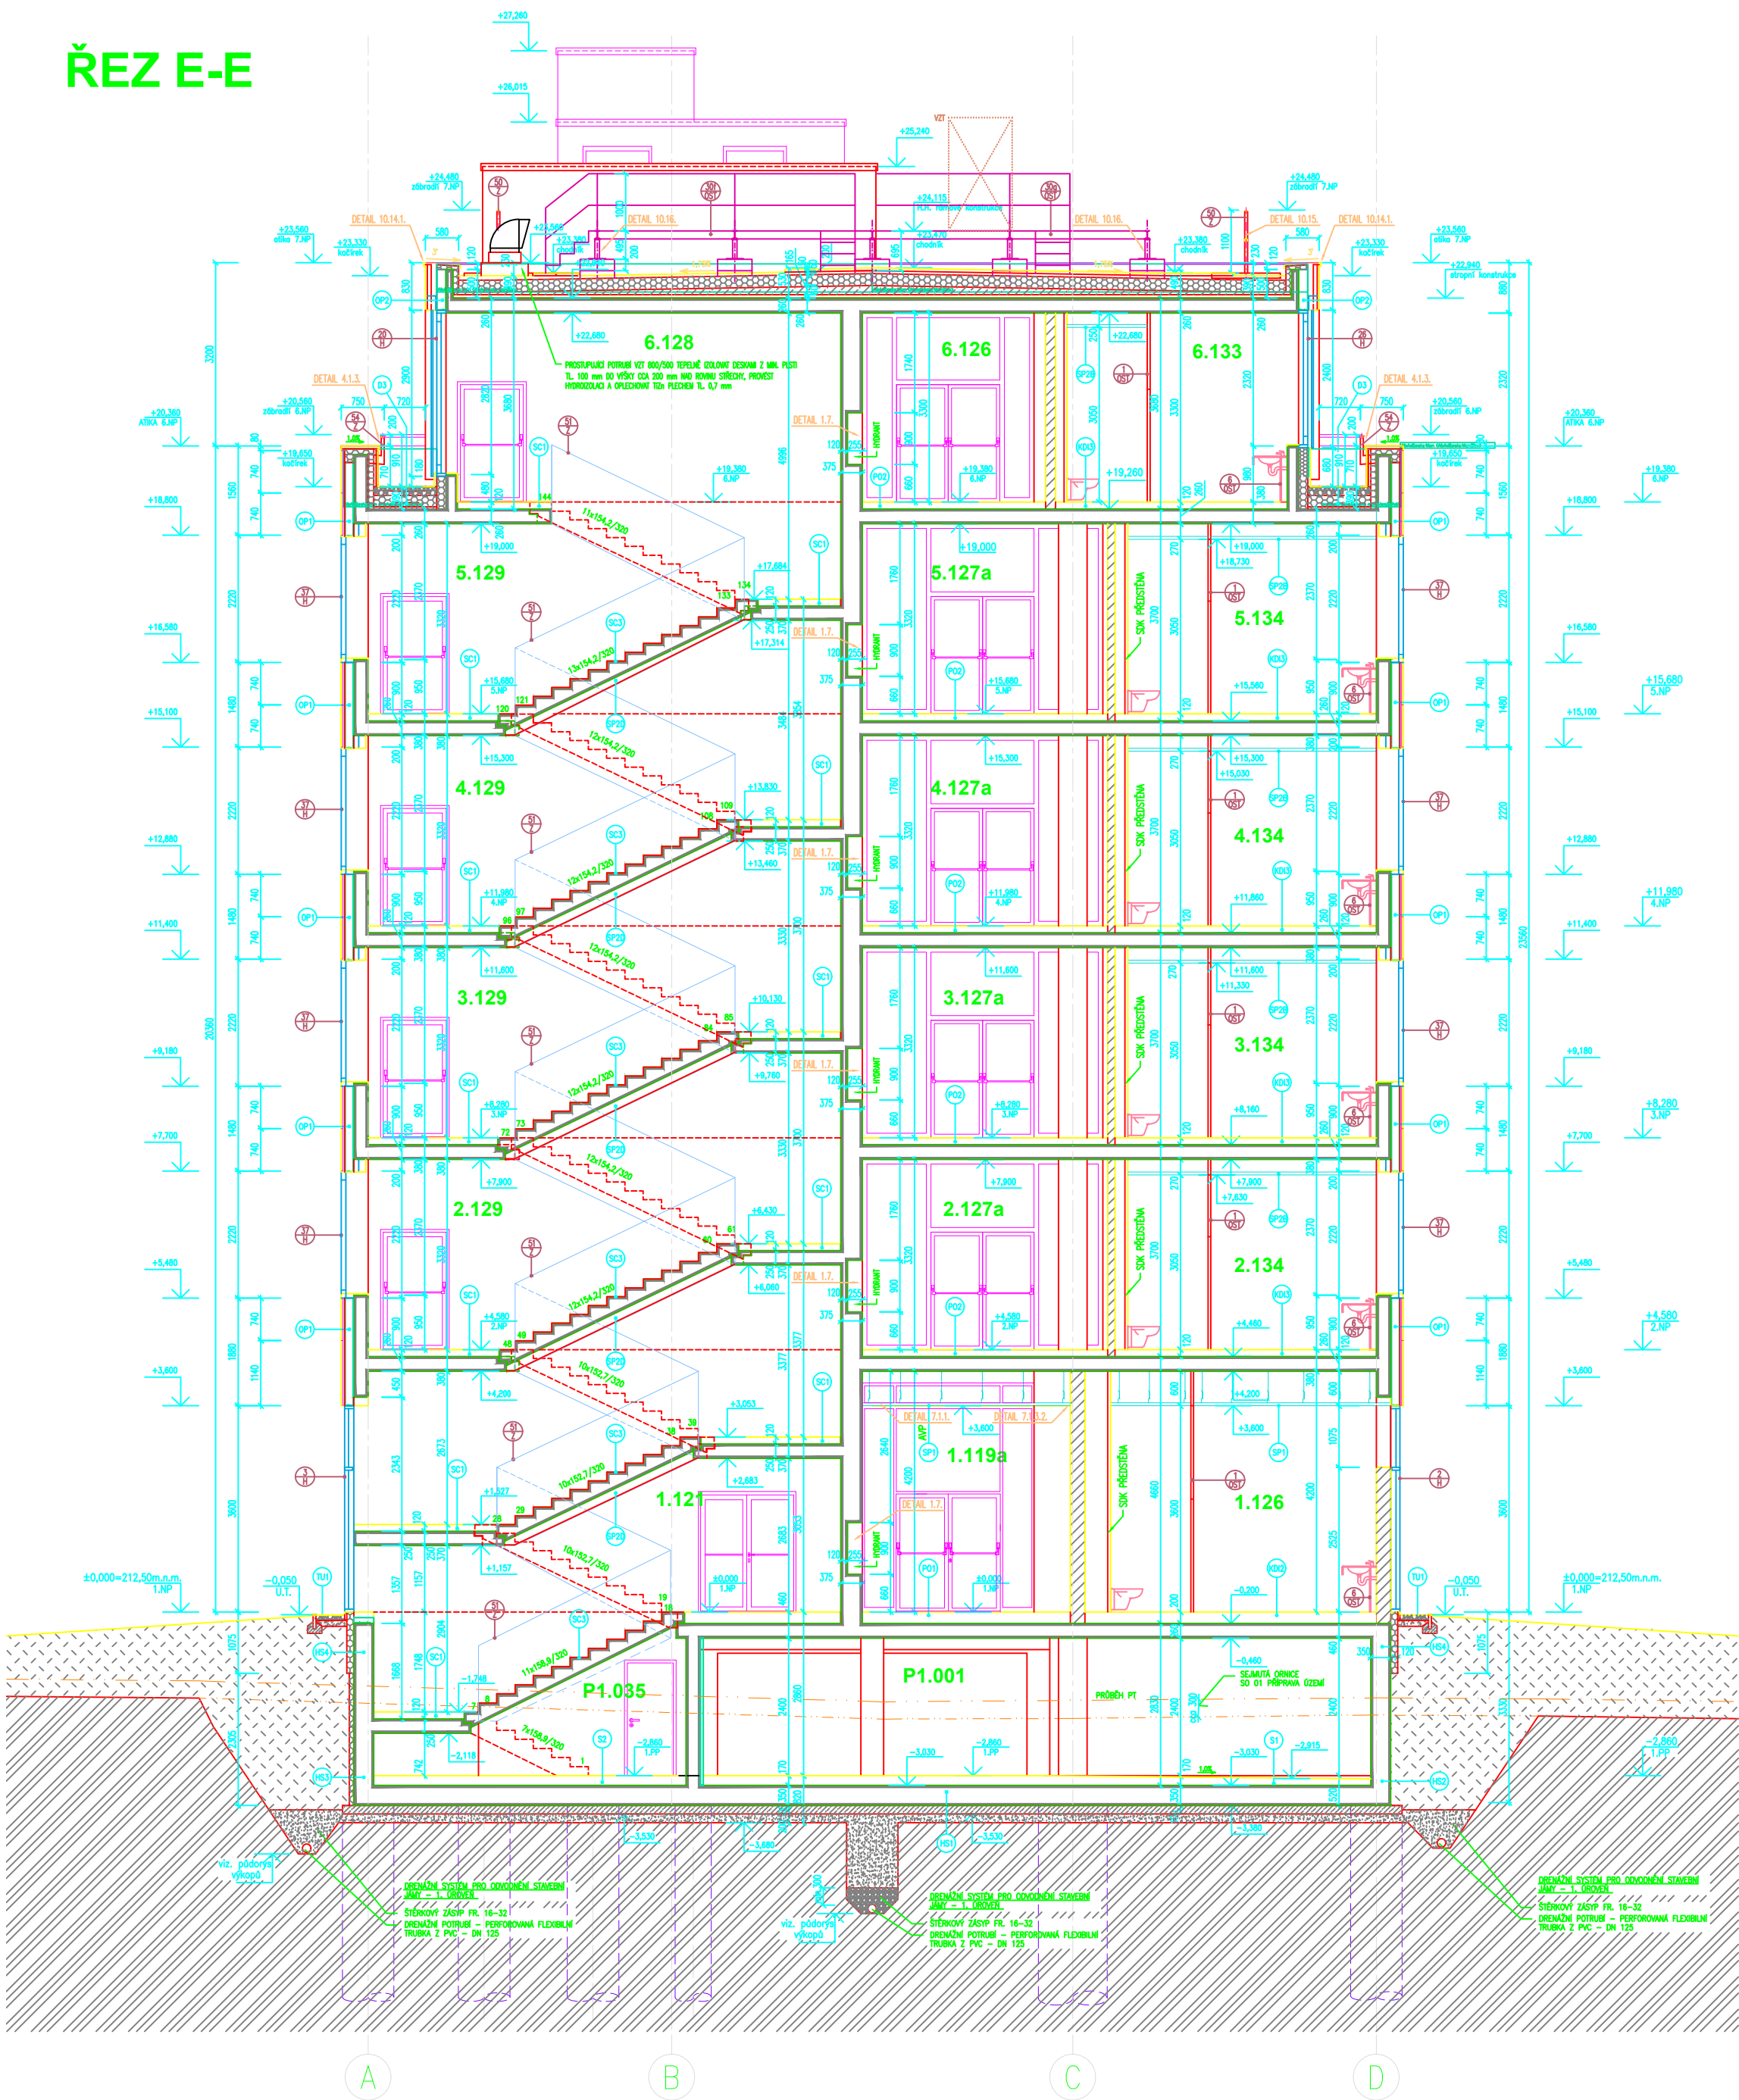

A		B		C	
DÍL A	DÍL B	DÍL C1	DÍL C2		

+0.000 = +212.50 m n.m.

STUPEŇ DOKUMENTACE :  
**DOKUMENTACE SKUTEČNÉHO PROVEDENÍ STAVBY**


ŘÍDÍTEL	MANAŽER PROJEKTU	HP	VED. PROJEKTANT	GENERALNÍ PROJEKTANTI
ING. L. ŠKADNÝ	ING. J. NOVÁKOVÁ	ING. J. NOVÁKOVÁ	ING. J. NOVÁKOVÁ	STAVOPROJEKT OLOMOUC a.s.
•	•	•	•	Holická 31, 77200 Olomouc
•	•	•	•	Telefon: 58531111
•	•	•	•	E-mail: info@stavoprojekt.cz
•	•	•	•	ŽK. ČÍSLO 13-573/055
•	•	•	•	DATA 11/2009
•	•	•	•	MĚŘENO 1:100

ZNAČKA: **Přírodovědecká fakulta UPOL**

OBJEKT: **SO 03 HLAVNÍ OBJEKT - STAVEBNÍ ČÁST** ČÍSLO: **E.3.1**

VÝKRES: **ŘEZ SCHODIŠTĚM E-E** ČÍSLO VÝKRESU: **15**

ŘEZ E-E

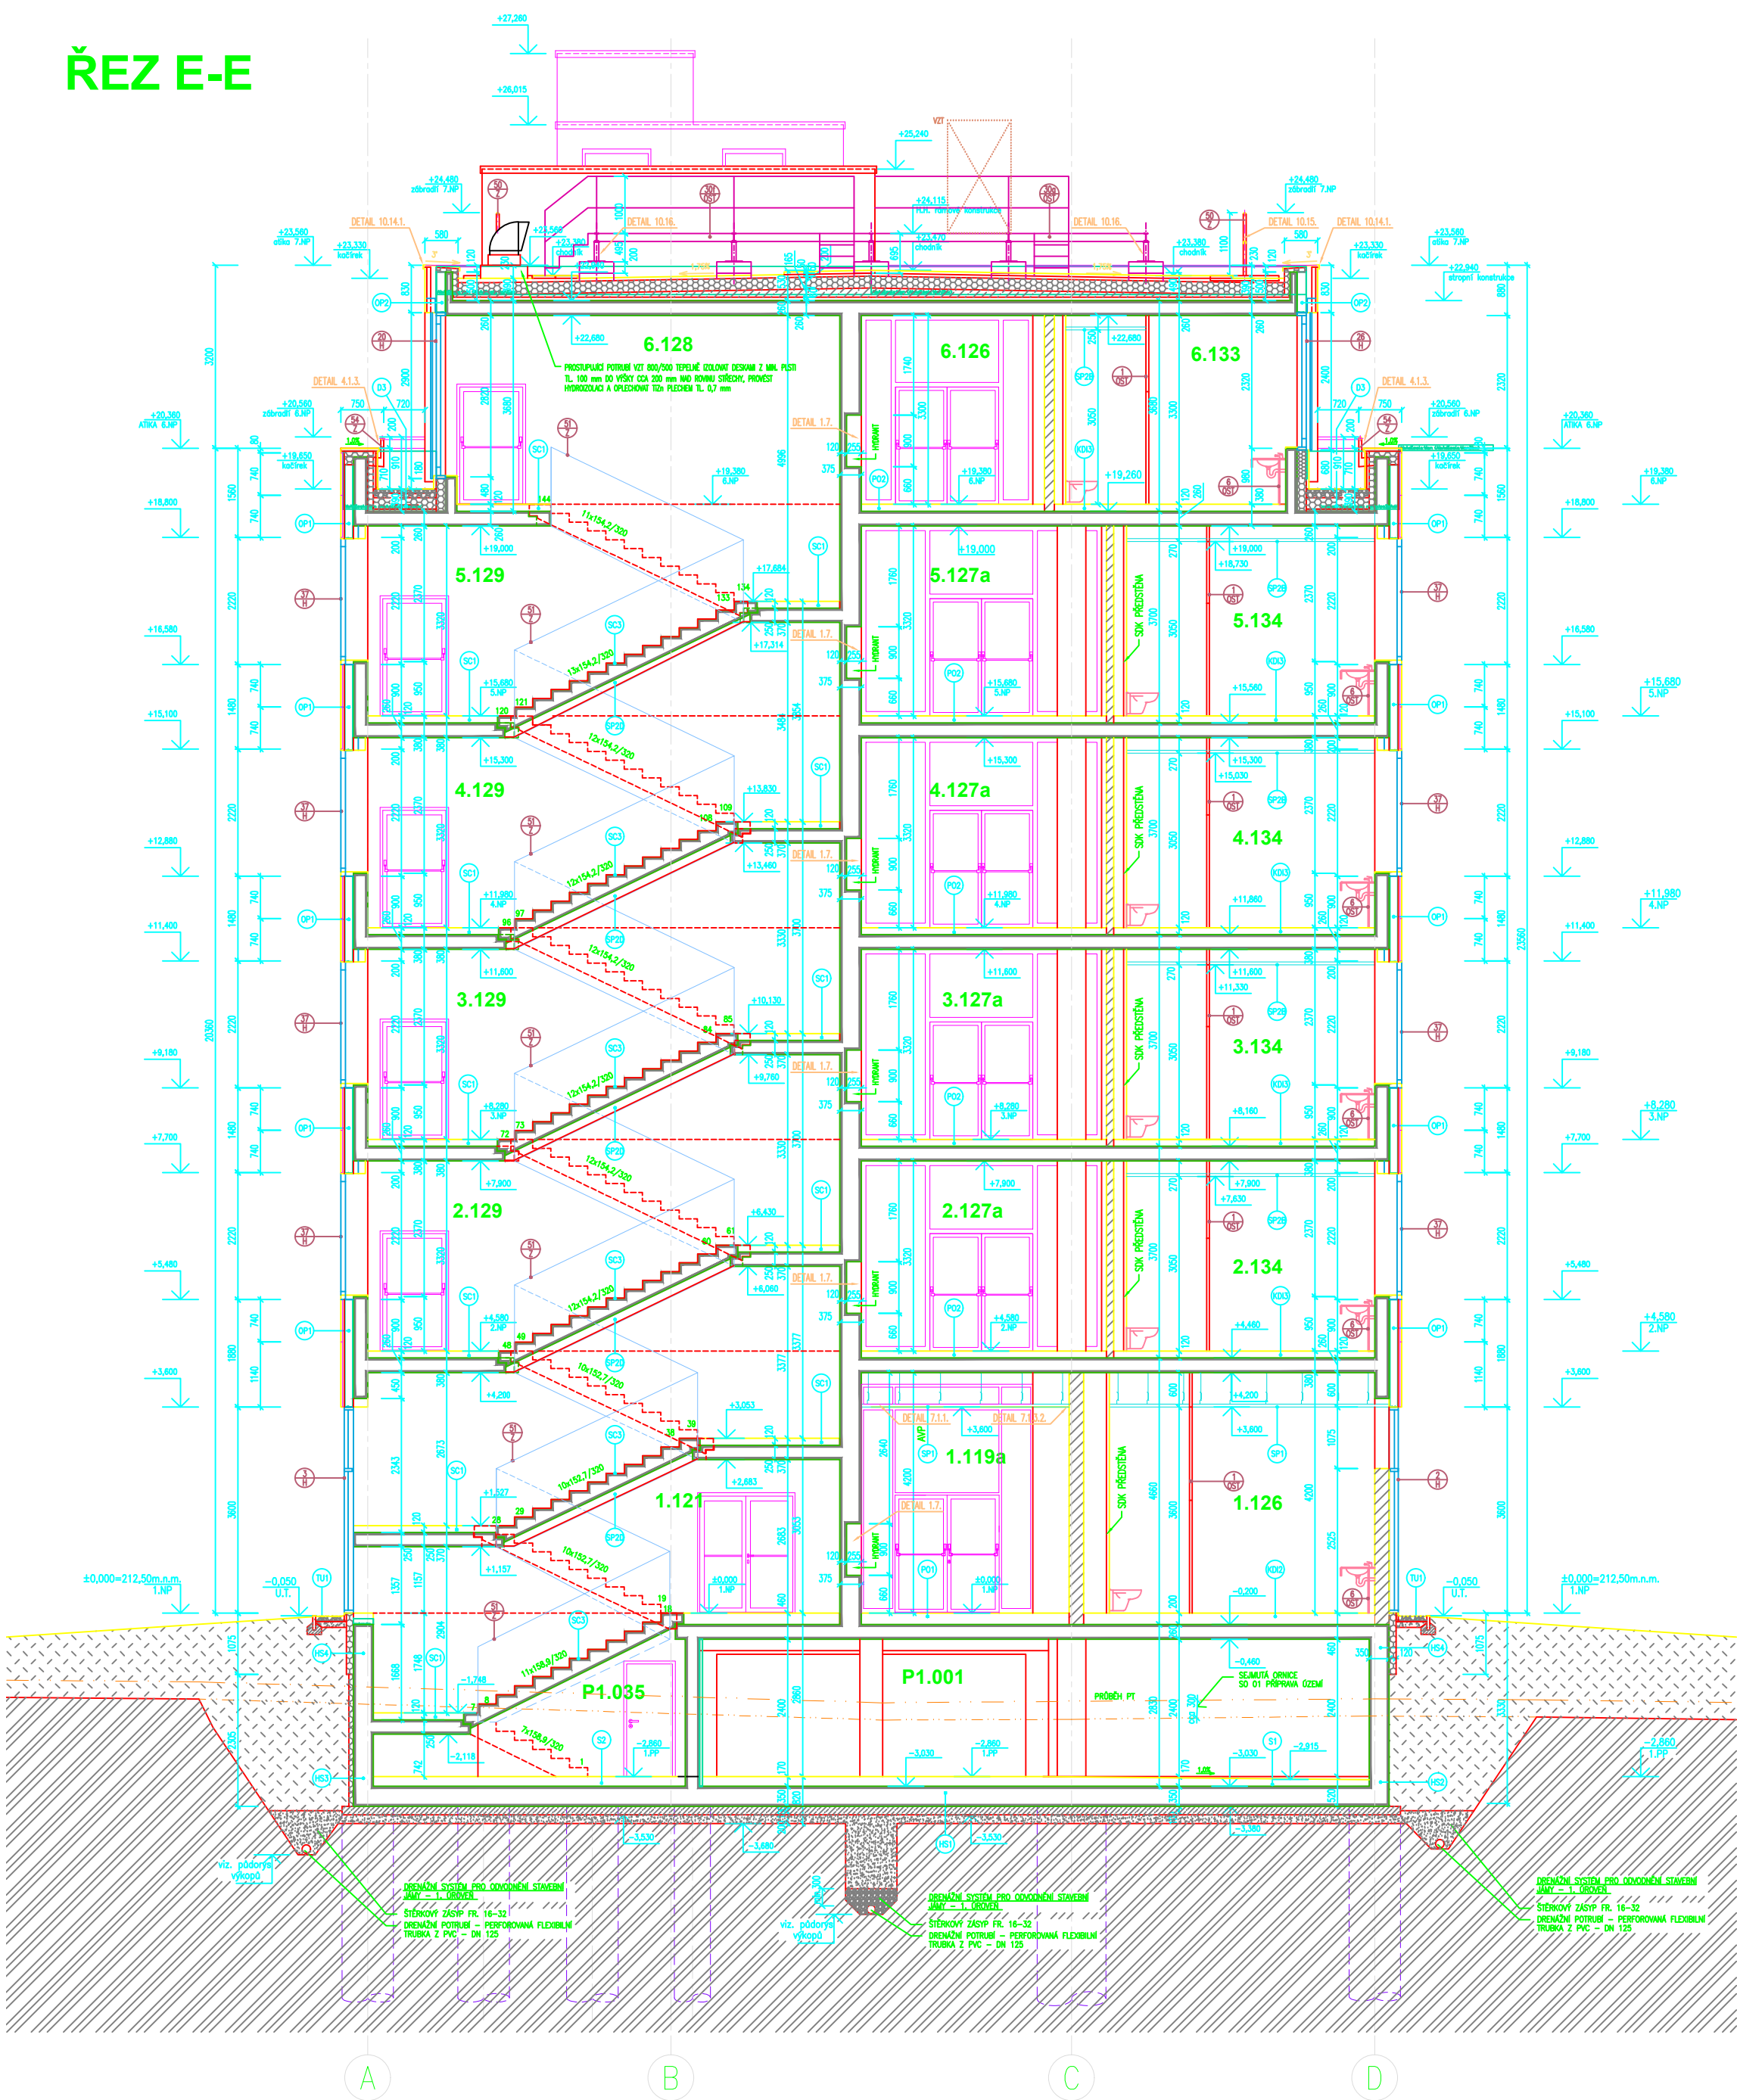

A		B		C	
DÍL A	DÍL B	DÍL C1	DÍL C2		

+0.000 = +212.50 m n.m.

STUPEŇ DOKUMENTACE :  
**DOKUMENTACE SKUTEČNÉHO PROVEDENÍ STAVBY**

ŘÍDÍTEL	MANAŽER PROJEKTU	HP	VED. PROJEKTANT	GENERALNÍ PROJEKTANTI
ING. L. ŠKADNÝ	ING. J. NOVÁKOVÁ	ING. J. NOVÁKOVÁ	ING. J. NOVÁKOVÁ	STAVOPROJEKT OLOMOUC a.s.
•	•	•	•	Holická 31, 77200 Olomouc
•	•	•	•	Telefon: 58531111
•	•	•	•	E-mail: info@stavoprojekt.cz
•	•	•	•	ŽK. ČÍSLO 13-573/055
•	•	•	•	DATA 11/2009
•	•	•	•	MĚŘENO 1:100

ZNAČKA: **Přírodovědecká fakulta UPOL**

OBJEKT: **SO 03 HLAVNÍ OBJEKT - STAVEBNÍ ČÁST** ČÍSLO: **E.3.1**

VÝKRES: **ŘEZ SCHODIŠTĚM E-E** ČÍSLO VÝKRESU: **15**