


ŘEZ B-B

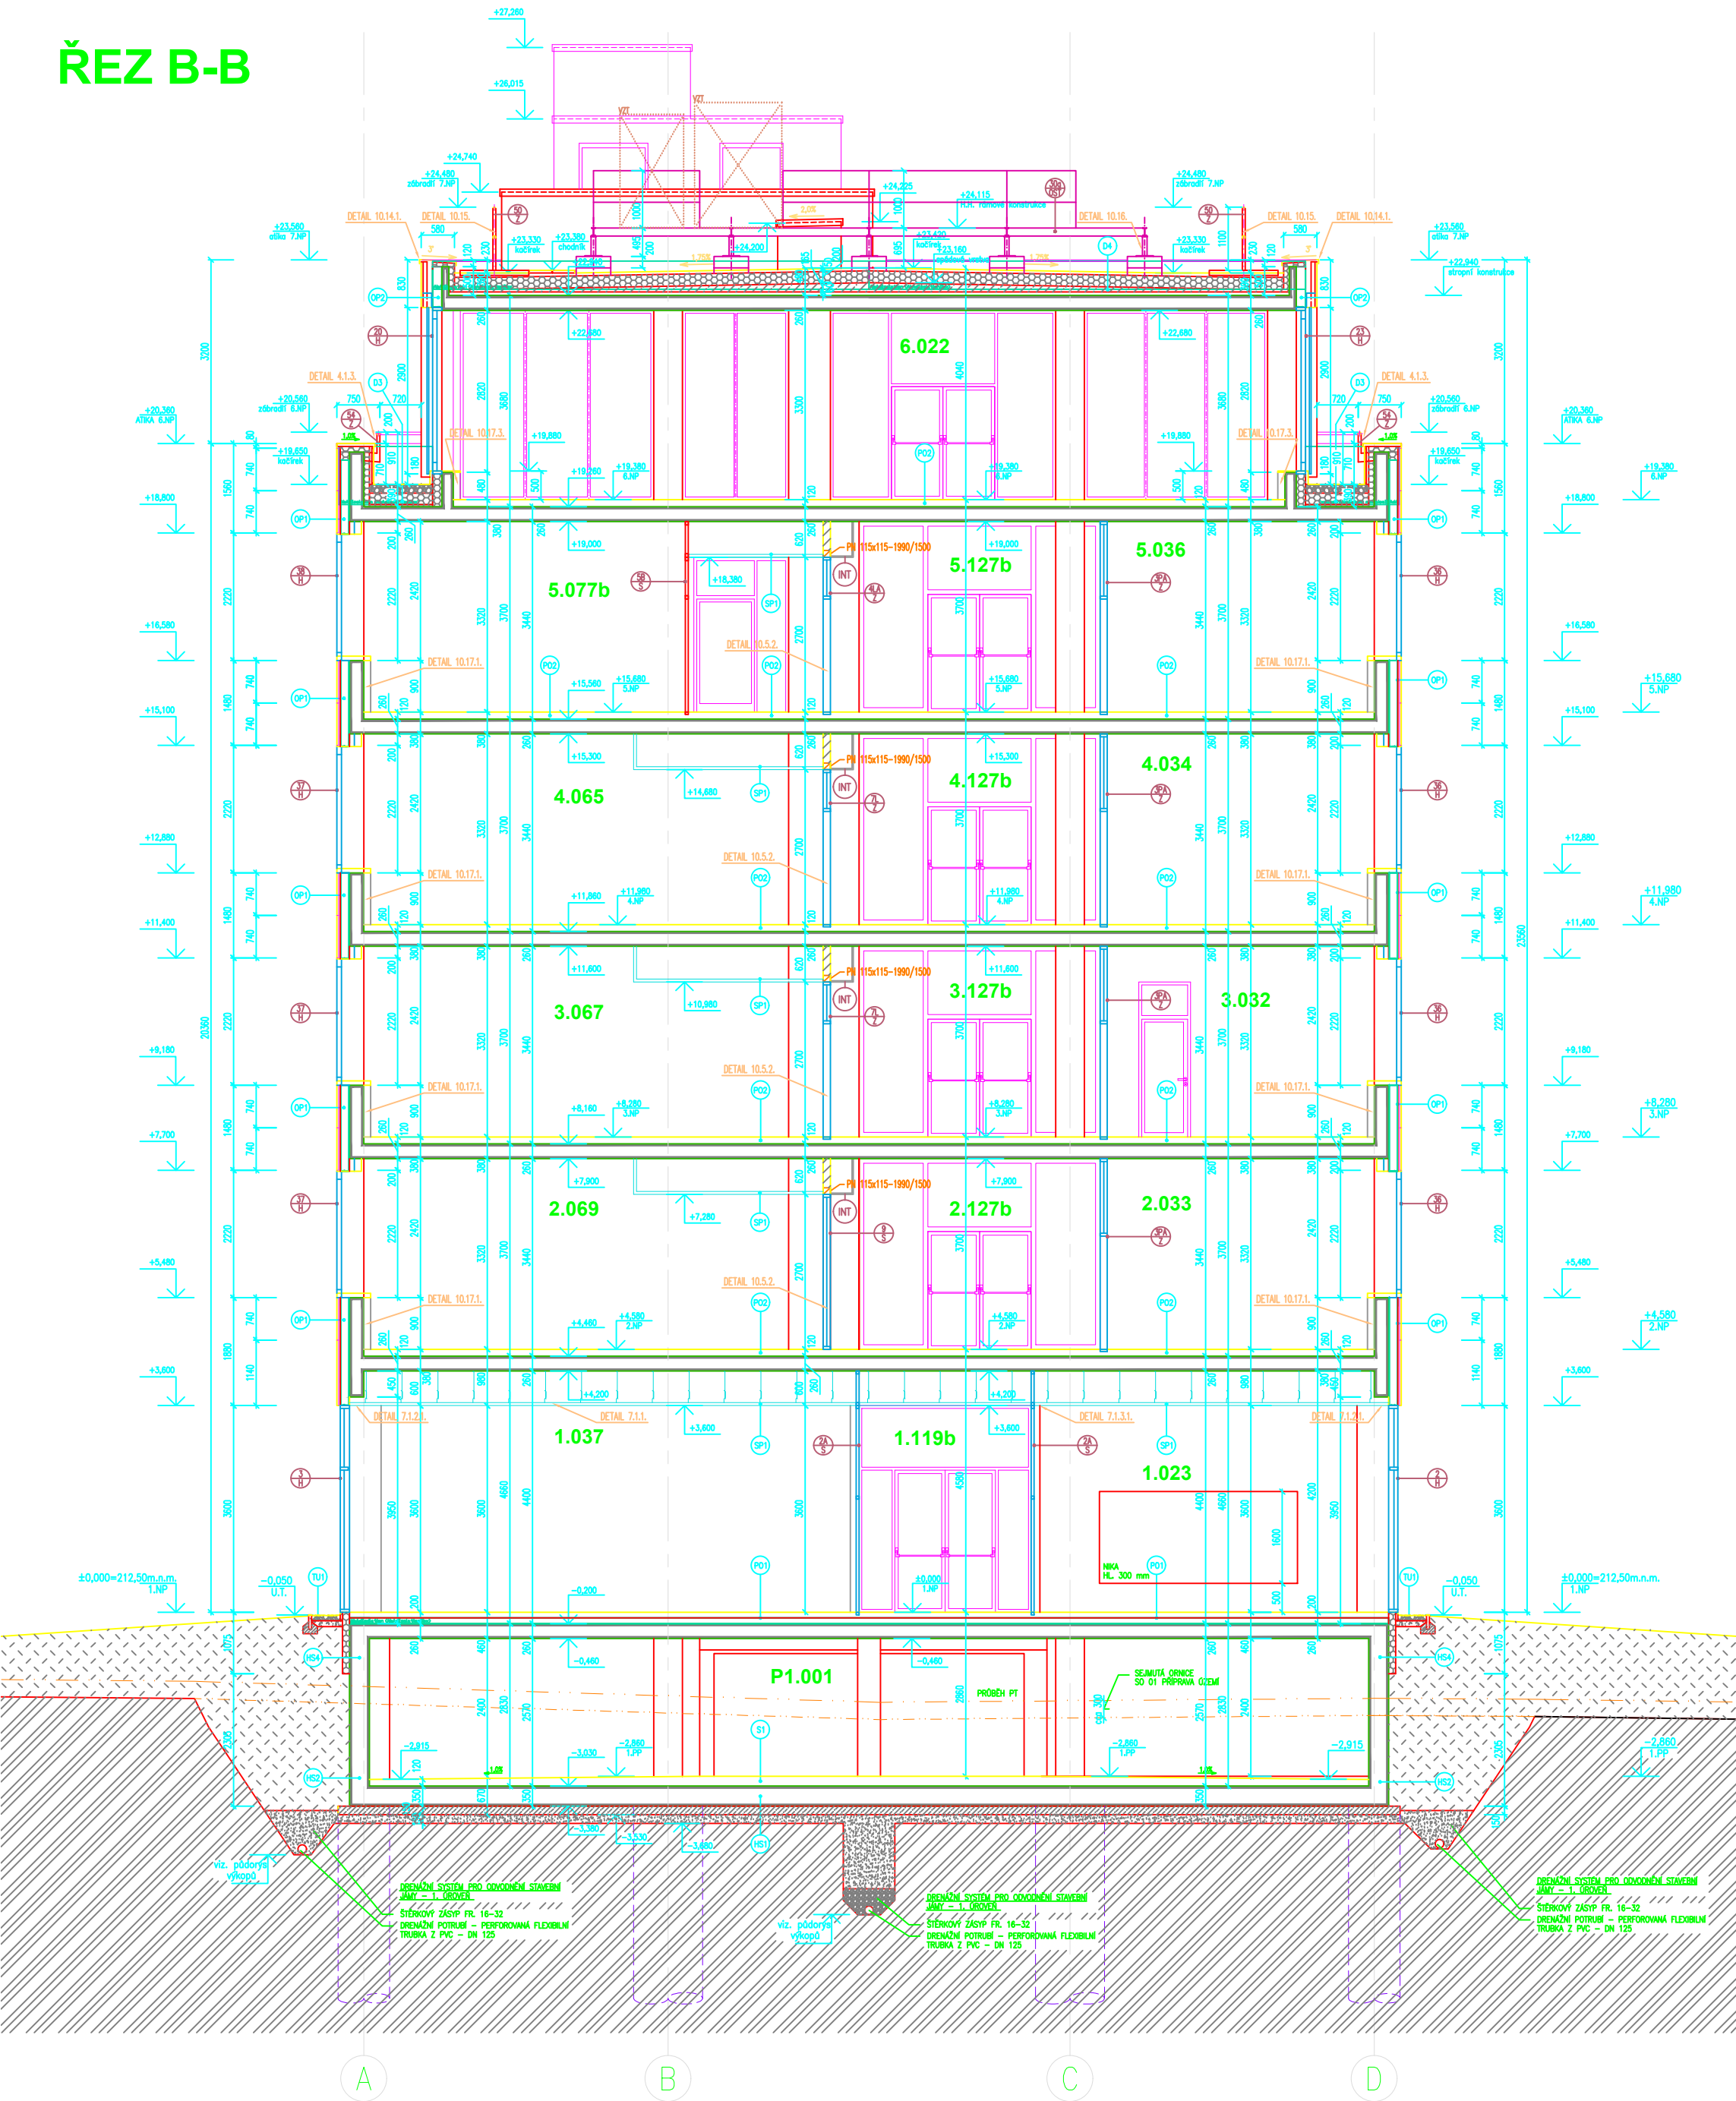

A

B

C

DÍL A

DÍL B

DÍL C1

DÍL C2

+0.000= +212.50 m n.m.

STUPEŇ DOKUMENTACE :
DOKUMENTACE SKUTEČNÉHO PROVEDENÍ STAVBY


GENERALNÍ PROJEKTANTI
STAVOPROJEKT OLOMOUC a.s.
Holická 31, 77200 Olomouc
Telefon: 585531111
E-mail: info@stavoprojekt.cz
ZK. ČÍSLO 13-573/055
DUM 11/2000
MĚŘENO 1/100

OBJEKT
• SO 03 HLAVNÍ OBJEKT - STAVEBNÍ ČÁST
• ŘEZ PŘÍČNÝ B-B

ČÍSLO
• E.3.1
• 12

