


ŘEZ F-F

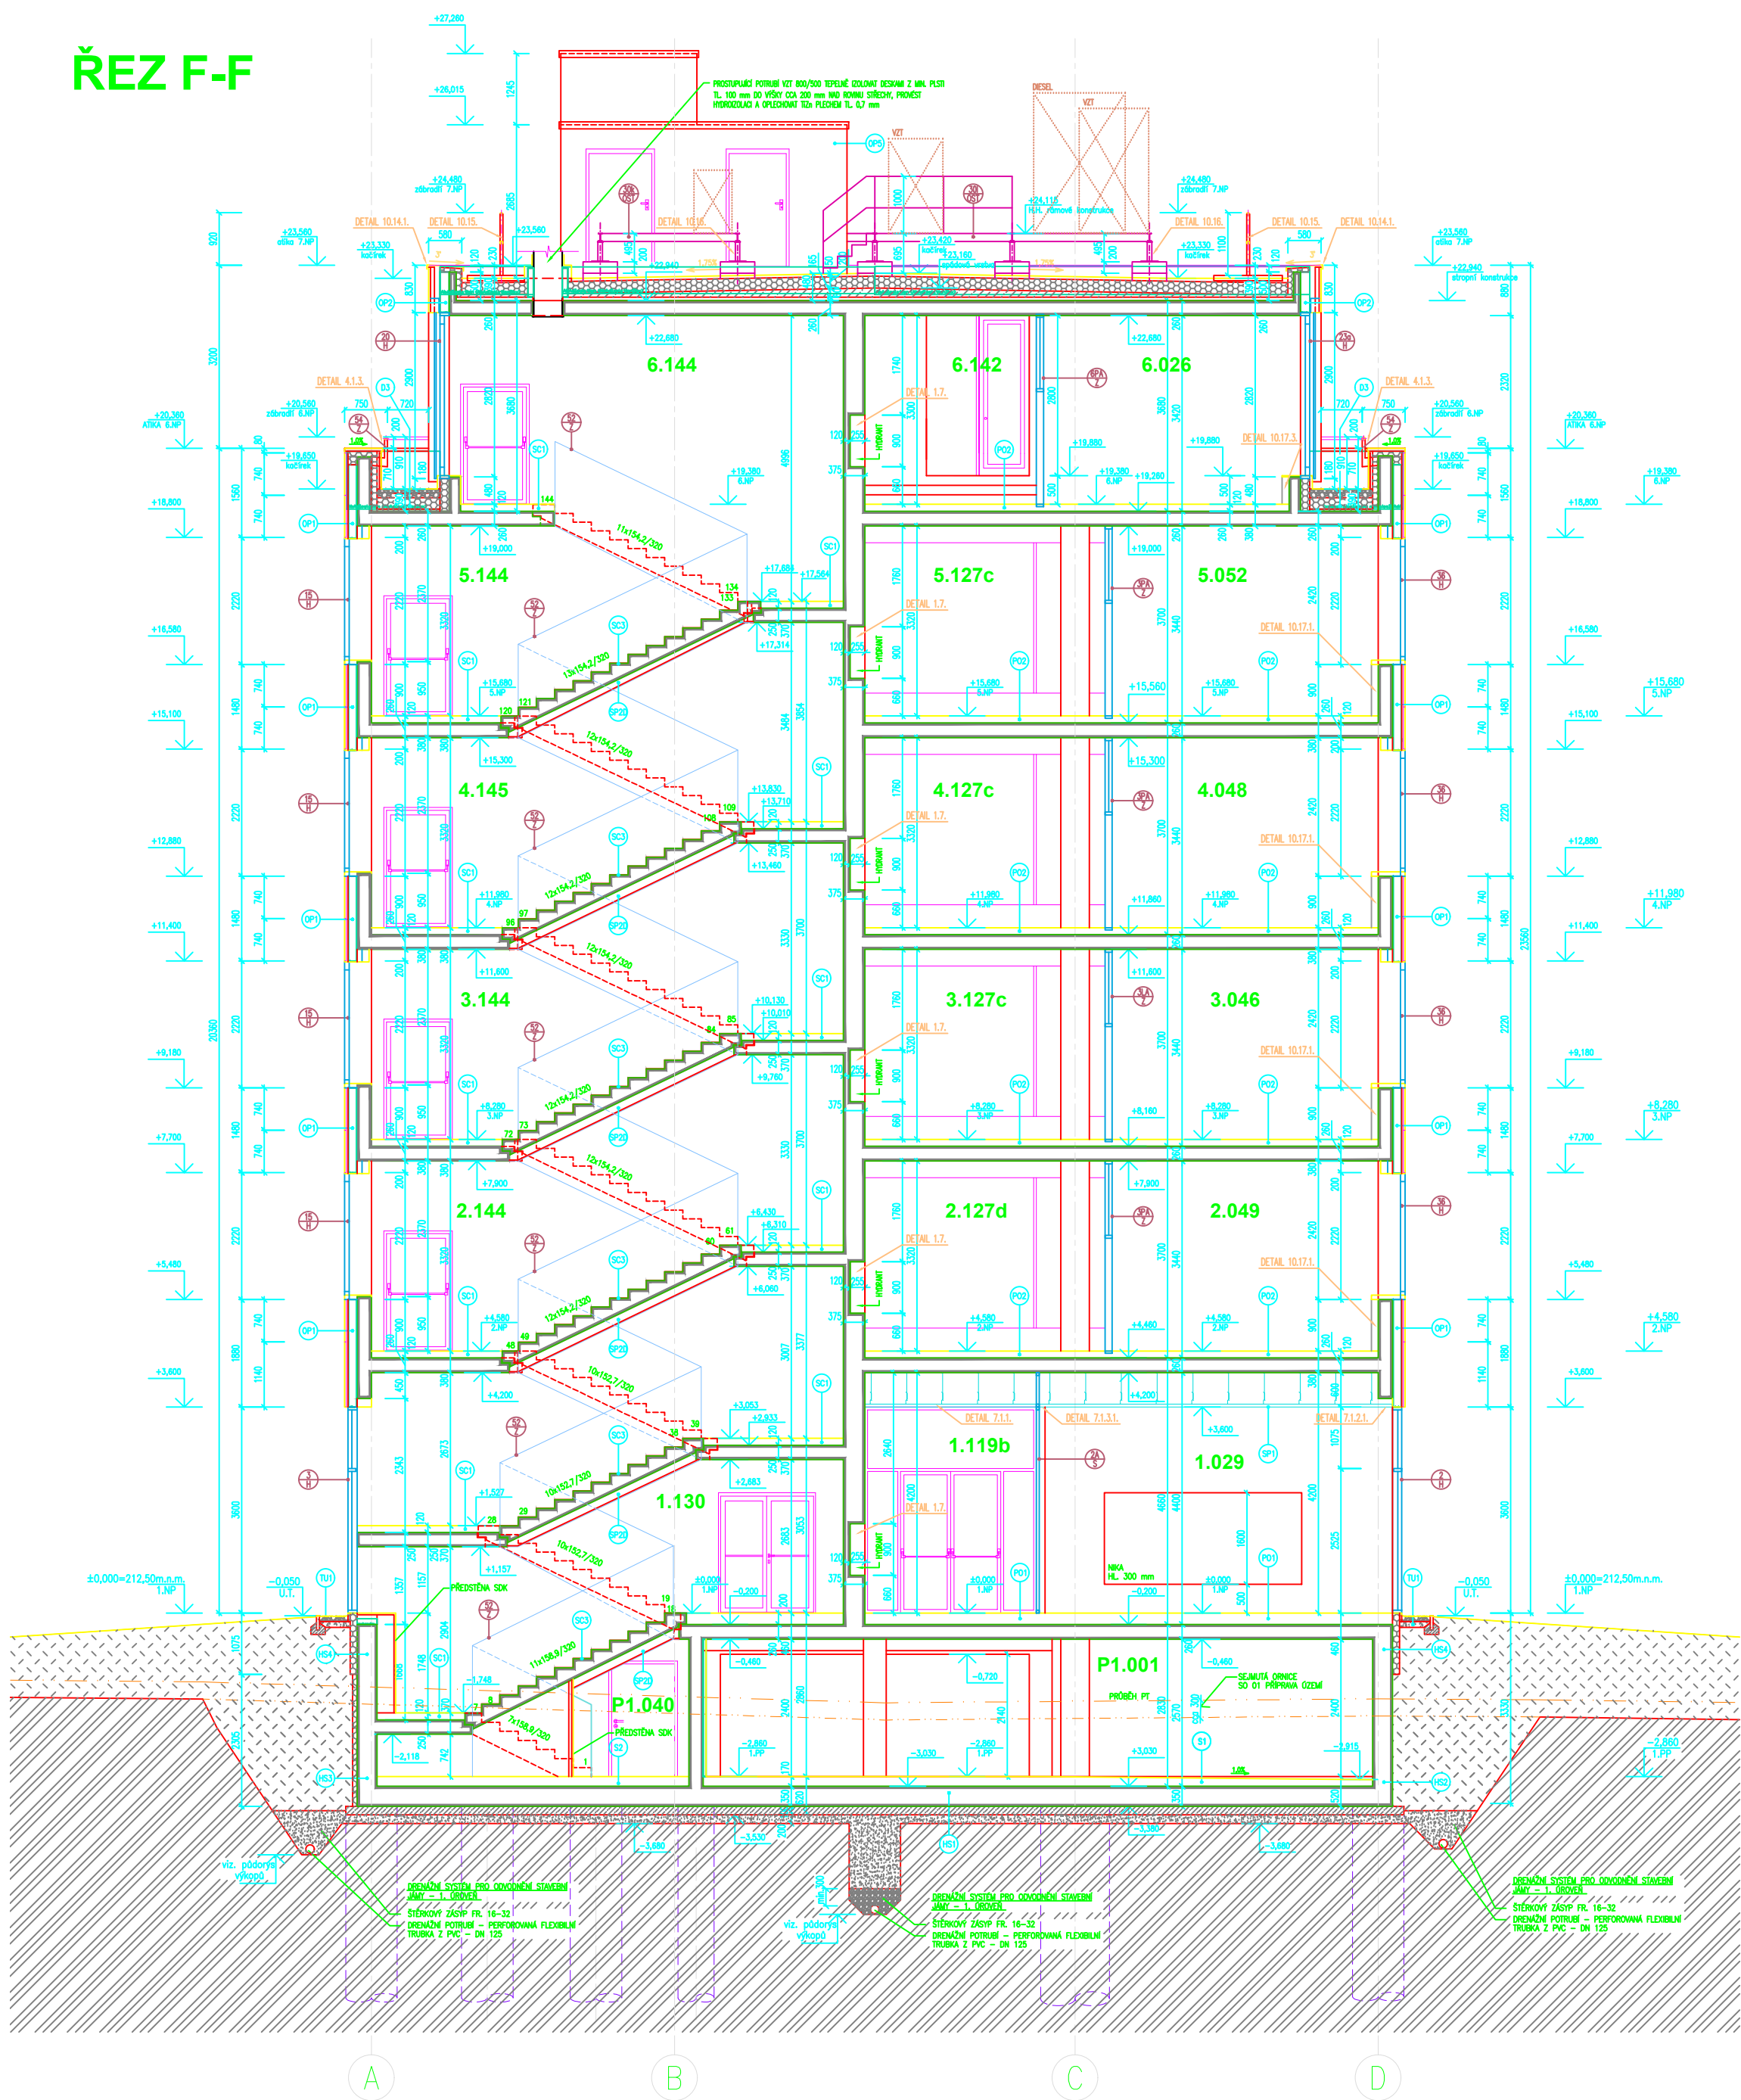

A

B

C

DÍL A

DÍL B

DÍL C1

DÍL C2

+0,000 = +212,50 m n.m.

STUPŇ DOKUMENTACE

DOKUMENTACE SKUTEČNÉHO PROVEDENÍ STAVBY

ŘEDITEL	MANAŽER PROJEKTU	HP	MTD PROJEKTANT	GENERALNÍ PROJEKTANT

ZNAČKA: PŘÍRODOVĚDECKÁ FAKULTA UPOL


OBJ. : SO 03 HLAVNÍ OBJEKT - STAVEBNÍ ČÁST

VÝKES : ŘEZ SCHODIŠTĚM F-F

OBJ. : E.3.1

OBJ. : 16

ŘEZ F-F

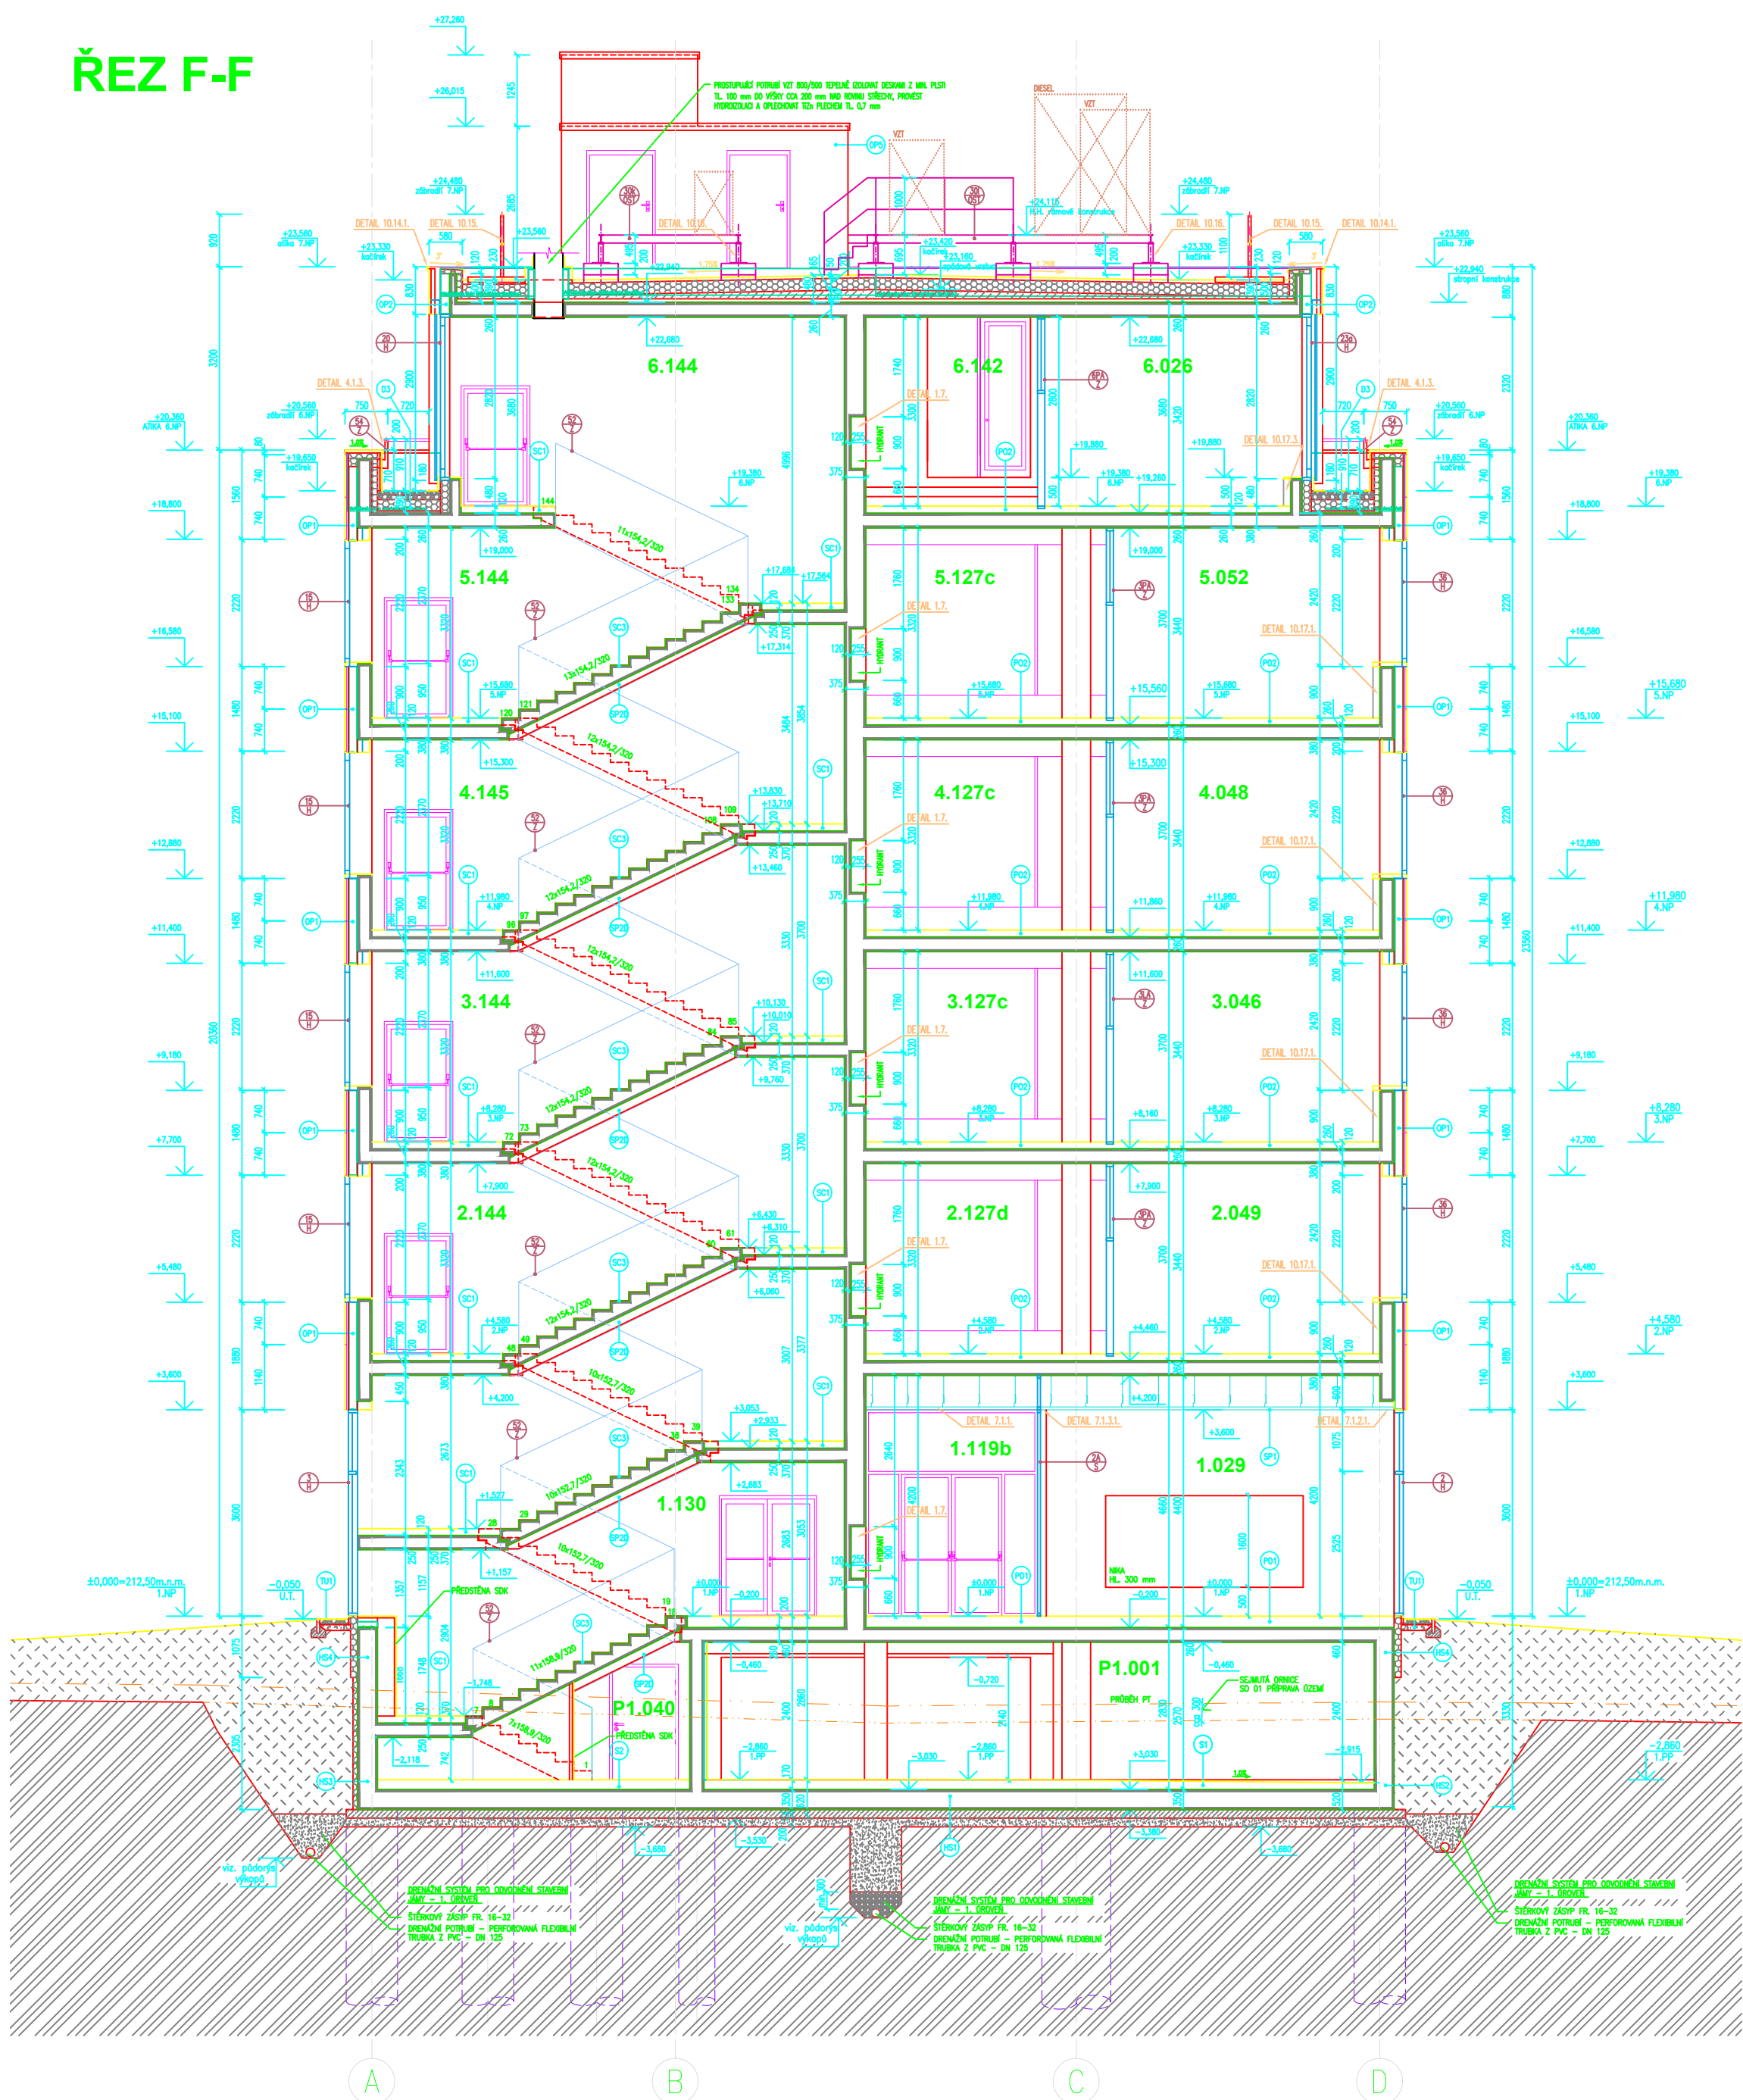

A

B

C

DÍL A

DÍL B

DÍL C1

DÍL C2

+0,000 = +212,50 m n.m.

STUPŇ DOKUMENTACE :

DOKUMENTACE SKUTEČNÉHO PROVEDENÍ STAVBY

ŘEDITEL	MANAŽER PROJEKTU	HP	MTD PROJEKTANT	GENERALNÍ PROJEKTANT

ZNAČKA: PŘÍRODOVĚDECKÁ FAKULTA UPOL

OBJ. : SO 03 HLAVNÍ OBJEKT - STAVEBNÍ ČÁST

VÝKES : ŘEZ SCHODIŠTĚM F-F

OBJ. : E.3.1

OBJ. : 16