ŘEZ $B_1 - B_1$ (Š2)

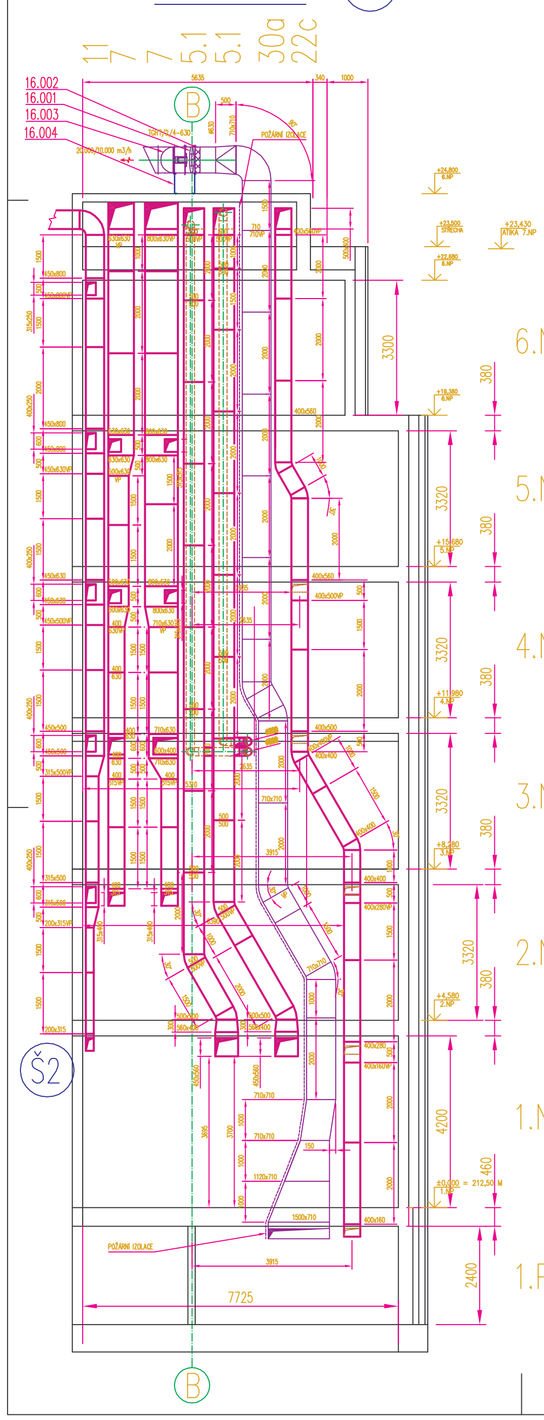

ŘEZ $K_1 - K_1$ (Š9)

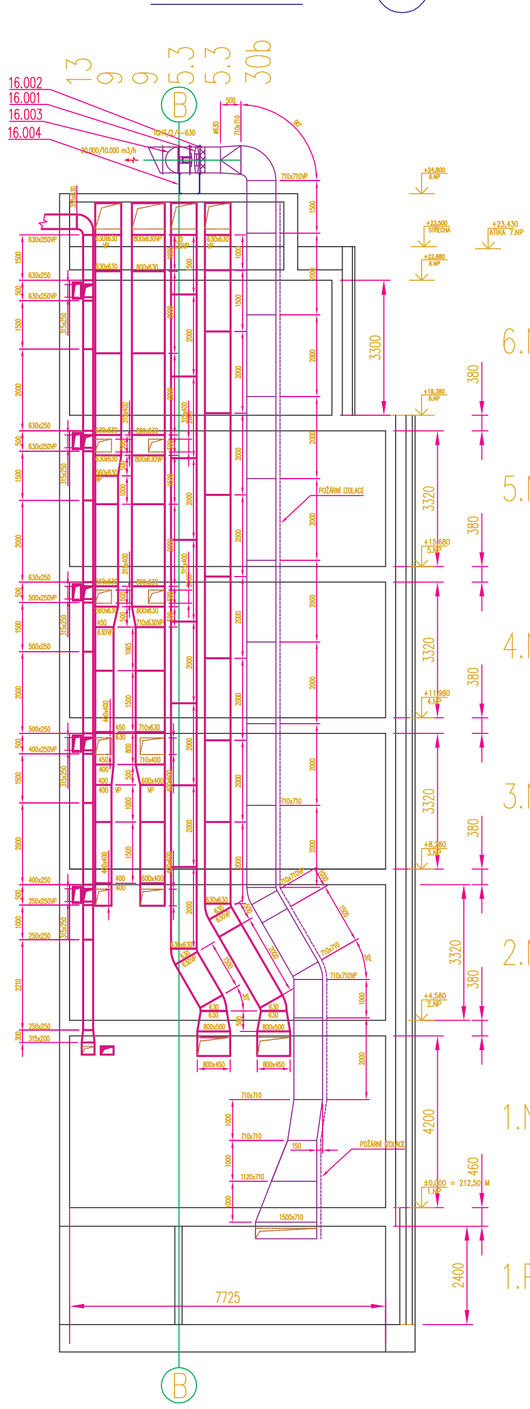

ŘEZ $12 - 12_{11}$ (OSA A-12) ← P_{11}

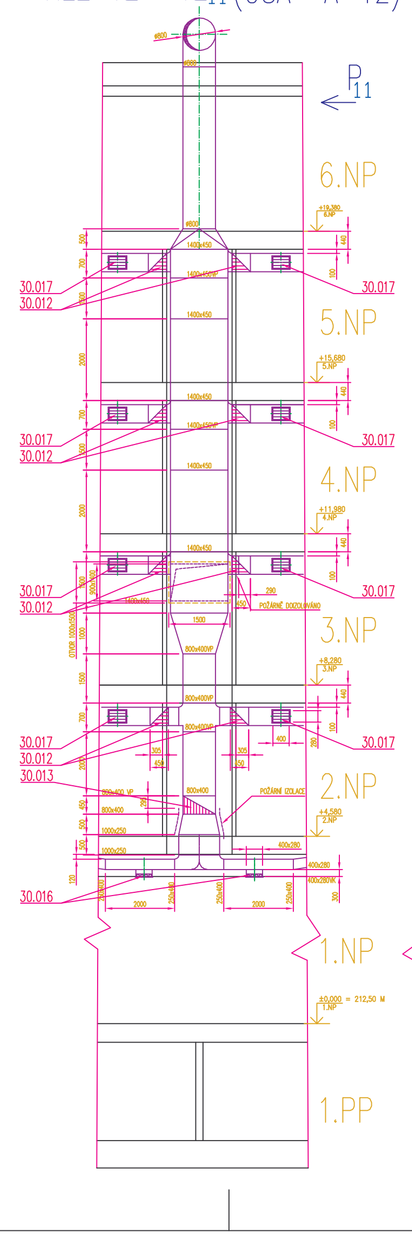

ŘEZ $12_2 - 12_2$ (OSA D-12) ← P_{12}

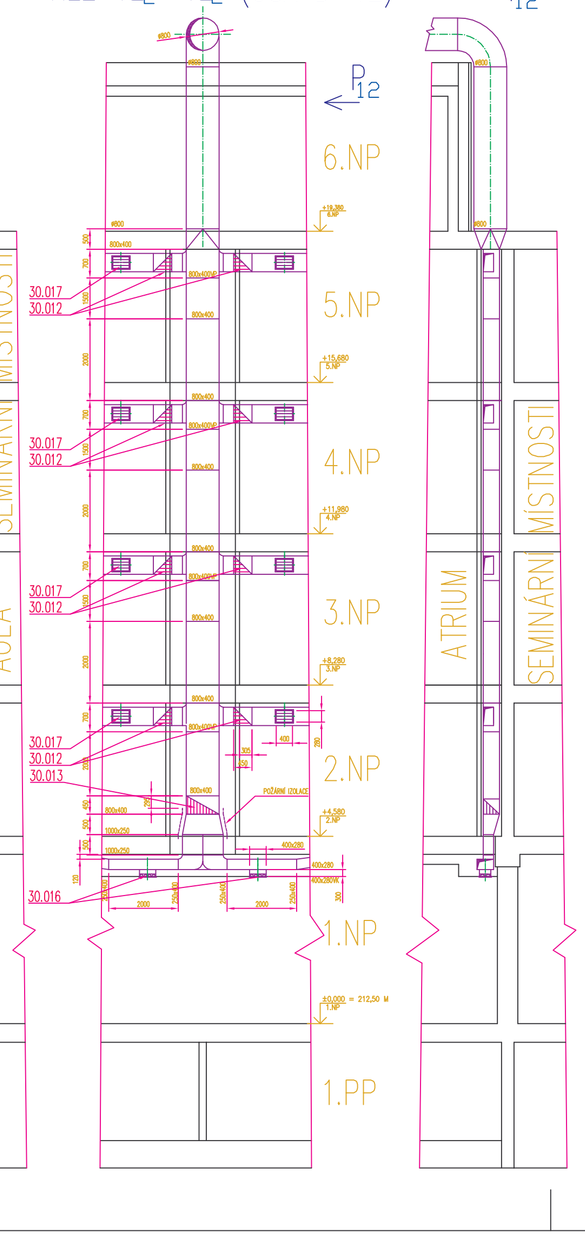

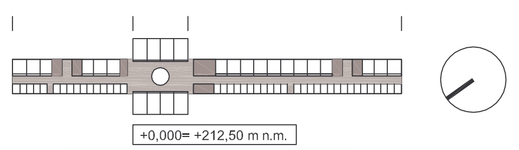

STUPEŇ DOKUMENTACE :

DOKUMENTACE SKUTEČNÉHO PROVEDENÍ

AUTORSKÝ TÝM GENERÁLNÍHO PROJEKTANTA : ING.ARCH. T. TÁRAVÁ, ING.J. ZWRZELÝ, ING. M. MACHALEC, ING. J. VRUBLOVSKÝ

ŘEDITEL	MANAŽER PROJEKTU	HIP	VED. PROJEKTANT
RNDr. L. ŠŤASTNÝ	ING.J. NOVÁKOVÁ	ING. J. NOVÁKOVÁ	ING.ARCH. J. BURIAN
ODPOVĚDNÝ PROJEKTANT	PROJ. SPEC.	VYPRACOVAL	
ING. M. MACHALEC	ING. L. KULCZYCKI	ING. L. KULCZYCKI	

GENERÁLNÍ PROJEKTANT

STAVOPROJEKT OLOMOUC a.s.
Holická 31, 77200 Olomouc
Telefon: 585531111
E-mail: info@stavoprojekt.cz

OBEC :	OLOMOUC	ZAK. ČÍSLO	13-573/005
KRAJ :	OLOMOUCKÝ	DATUM	11/2008
	OBJEDNATEL : UNIVERZITA PALACKÉHO V OLOMOUCI	MĚŘÍTKO	1:100

ZAKÁZKA:

Přírodovědecká fakulta UPOL

OBJEKT: PS 10 ZAŘÍZENÍ PRO ODVOD KOUŘE A TEPLA — ČÁST: G.10

VÝKRES: řezy — ČÍSLO: 009