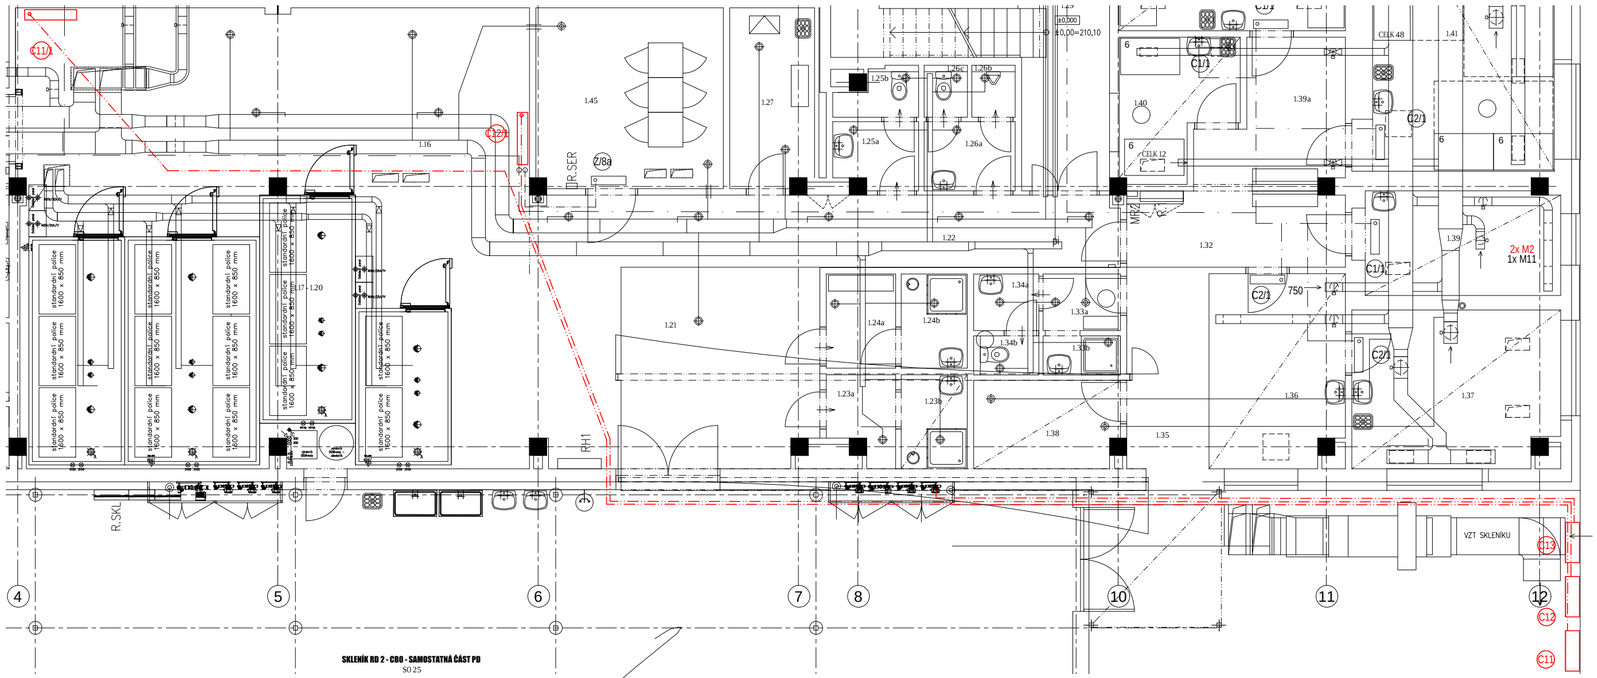

SKLENÍK RD 2 - CBO - SAMOSTATNÁ ČÁST PD
SO 25

DOKUMENTACE SKUTEČNÉHO PROVEDENÍ

IVENT PRO s.r.o.
Vinohrady 10, 639 00 Brno
TEL: +420 776 568 776 ,
E-MAIL: info@iventpro.cz

VYPRACOVAL: ING. MICHAL MRVA
ČÍSLO ZAKÁZKY: 5016033
DATUM: 8/2016

LEGENDA 04 / 2016:

C11/1 Nástěnná jednotka, chladící výkon 9,5kW
Daikin FAQ100C, vč.čerpadla, R410
výška 340mmx1200mmx240mm
ovládání kabelovým ovladačem (pod jednotkou) BRC 1E52B

C12/1 Nástěnná jednotka, chladící výkon 9,5kW
Daikin FAQ100C, vč.čerpadla, R410
výška 340mmx1200mmx240mm
ovládání kabelovým ovladačem (pod jednotkou) BRC 1E52B

Rozvod chladiva a komunikačního kabelu v chlorkaučukové izolaci
chladivo R410

C11 Jednotka chlazení, chladící výkon 10kW pro 1NP
C12 Jednotka chlazení, chladící výkon 10kW pro 1NP
C13 Jednotka chlazení, chladící výkon 10kW pro 2NP
Jednotky jou osazeny na rámu nad sebou
Daikin RZQG100L8Y1, R410
výška 1430mmx940mmx320mm
výška 1430mmx940mmx320mm

název stavby	**STAVEBNÍ ÚPRAVY OBJEKTU E(RD1) VČETNĚ SKLENÍKU A SOUVISEJÍCÍ DOPRAVNÍ A TECHNICKÉ INFRASTRUKTURY**
místo stavby	Olomouc – Holice, k.ú. Holice u Olomouce, ul. Šlechtitelů
stupeň dokumentace	PROJEKTOVÁ DOKUMENTACE PRO PROVÁDĚNÍ STAVBY
stavebník / objednatel	UNIVERZITA PALACKÉHO V OLOMOUCI Křížkovského 8, 771 47 Olomouc IČ: 61989592
projektant / zhotovitel	ALFAPROJEKT OLOMOUC a.s. Tylova 4, 772 00 Olomouc IČ: 25849280
číslo zakázky: 8-026/113-00	ALFAPROJEKT OLOMOUC, a.s.

zpracovatel předmětné části projektové dokumentace		razítko / podpis	firma: ALFAPROJEKT OLOMOUC, a.s. Tylova 4, 772 00 Olomouc IČO: 25849280 DIČ: 379 -25849280 tel: 585230780 fax: 585227166 e-mail : alfaprojekt@alfaprojekt.com
zodpovědný projektant	arch.návrh		
ING. HYNEK			
vypracoval	vedoucí projektu		
ING. HYNEK	ING. František BABICA		

objekt / soubor	SO - 24/ CENTRUM BIOLOGICKÝCH OBORŮ STAVEBNÍ ÚPRAVY OBJEKTU RD 1	FORMÁT	x A4
		MĚŘÍTKO	1:50
		DATUM	09.2013
část	TECHNIKA PROSTŘEDÍ STAVEB VZT A CHLAZENÍ STAVBY	kód	D1.4.2
			paré
zpráva / výkres	CHLAZENÍ PŮDORYS 1NP	číslo	12/1