PŮDORYS STŘECHY
MĚŘÍTKO 1:50

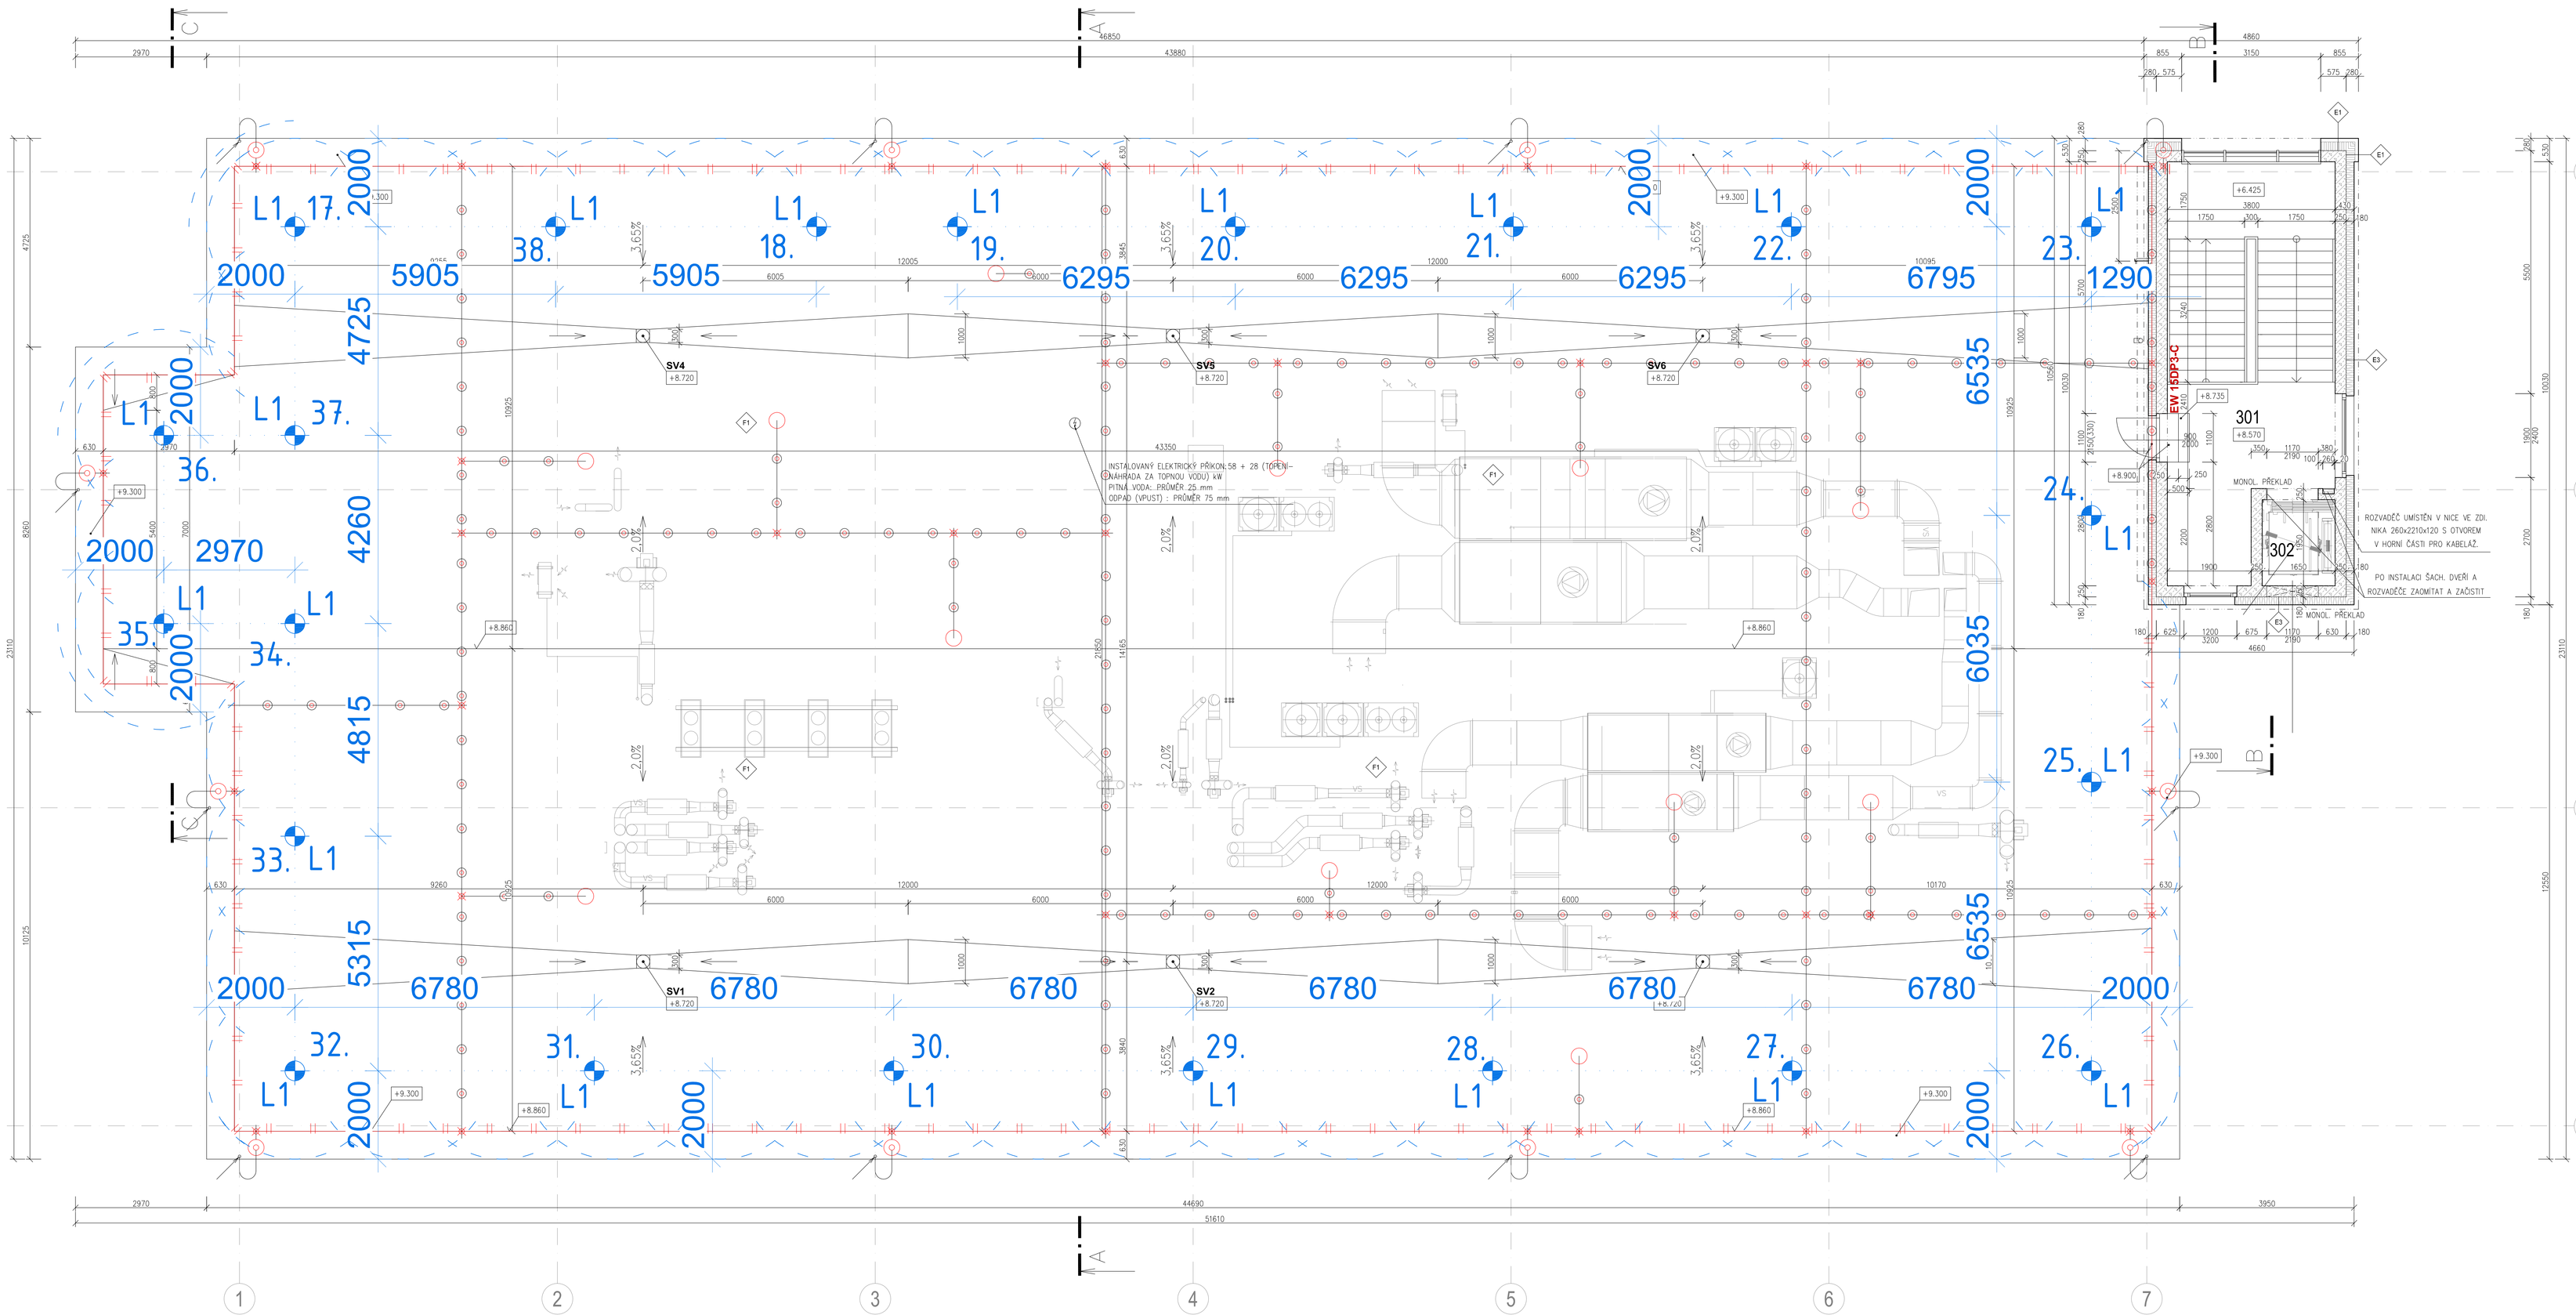

PŮDORYS STŘECHY NAD 3.NP
MĚŘÍTKO 1:50

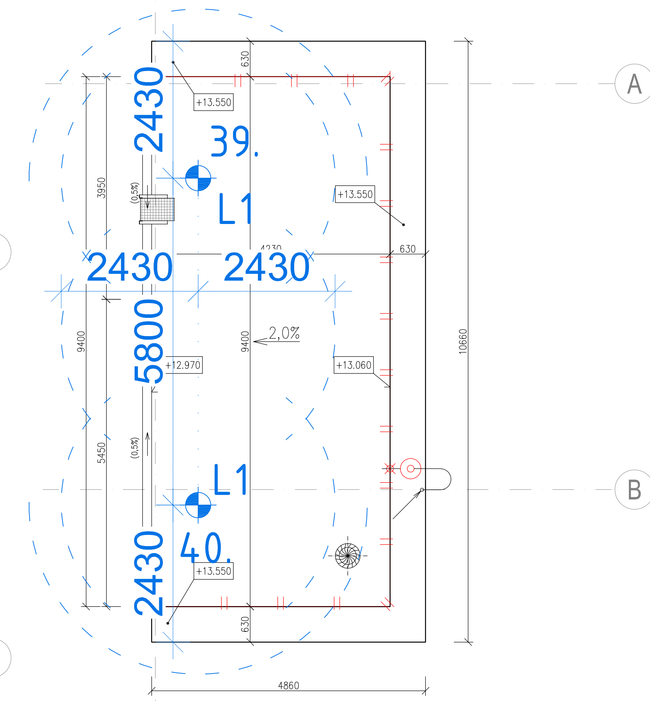

Legenda místností 3.NP:

Místnost		Podlaha				Strop/Podhled			Dveře		
Číslo místnosti	Plocha	Povrchová úprava	Výška [mm]	Lišta	Povrchová úprava	Výška [mm]	Lišta	Povrchová úprava	Výška	Lišta
301	29,59	LINOLEUM PUR/LIBE PODLAŽBY, tl. 2mm	70mm	A1	KRYCÍ KVLTX KP 600x600mm	3.300	C1	STĚROVÁ OMÍTKA +MALBA	-	B1
302	3,12	EPOXIDOVÝ NÁTĚR	1.200	A8	STĚROVÁ OMÍTKA +MALBA	-	-	STĚROVÁ OMÍTKA +MALBA	-	B1

Vysvětlivky:
KP KAZETOVÝ PODHLED
KP RH95 KAZETOVÝ PODHLED DO VLHKÉHO PROSTŘEDÍ
KP OS95 KAZETOVÝ PODHLED DO OSTÉHO PROSTŘEDÍ, OMYVATELNÝ, CHEMIE

Výpis skladeb:

E1 PROVĚTRÁVANÁ FASÁDA - SYSTÉM HLINÍKOVÝCH PANELŮ TYPU BOND

– SENDVIČOVÉ PANELY ZE DVOU KRYCÍCH HLINÍKOVÝCH TABULÍ A STŘEDNÍHO JÁDRA Z POLYETHYLENU	5mm
– PROVĚTRÁVANÁ VZDUCHOVÁ MEZERA	75mm
– TEPELNÁ IZOLACE Z MINERÁLNÍ VLNY, MECHANICKY KOTVENÁ	200mm

E3 OBVODOVÁ STĚNA - VNĚJŠÍ KONTAKTNÍ ZATEPLOVACÍ SYSTÉM

– TEPELNÁ IZOLACE – FASÁDNÍ POLYSTYREN EPS 70F–ŠEDÝ, MECHANICKY KOTVENÝ	180mm
– VÝZTUŽNÁ VRSTVA – LEPICÍ A STĚRKOVACÍ TMEL + SKLOVLÁKNITÁ TKANINA (145g/m²)	5mm
– PENETRACE PODKLADU – PENETRAČNÍ NÁTĚR	–
– VNĚJŠÍ OMÍTKA – TENKOVRSTVÁ PROBARVENÁ SILIKONOVÁ OMÍTKA S RYHOVANOU STRUKTUROU, ZRNO 3mm	4mm

F1 PLOCHÁ STŘECHA - NEPOCHŮZÍ

– HYDROIZOLAČNÍ STŘEŠNÍ FÓLIE SIKAPLAN – 15G, MECHANICKY KOTVENÁ	1,5mm
– SEPARAČNÍ GEOTEXTILIE 300g/m²	–
– TEPELNÁ IZOLACE EPS 150S STABIL	80mm
– SPÁDOVÉ KLÍNY Z TEPELNĚ IZOLAČNÍ EPS 100S STABIL–CELOPLOŠNĚ LEPENÝ K PODKLADU	190–330mm
– PAROTĚSNÁ VRSTVA Z SBS MODIFIKOVANÉHO ASFALTOVÉHO PÁSU S NOSNOU HLINÍKOVOU VLOŽKOU KAŠÍROVANOU SKLENĚNÝMI VLÁKNY–BODOVĚ NATAVEN	4mm
– ASFALTOVÝ PENETRAČNÍ NÁTĚR	–

Zádržný systém proti pádu osob:

- L1 – Lanový úchyt ABS L3-B-600-100 — 22 ks
- Monášní lano
- 1, 2,... – Pořadové číslo lanového úchytu
- Naznačení doporučené délky spojovacího lana

Legenda materiálů:

- NOSNÉ ZDIVO TL. 300mm, Z CIHELNÝCH BLOKŮ POROTHERM 30PROFI P15, NA TENKOVRSTVOU ZDÍCÍ SYSTÉMOVOU MALTU
- NOSNÉ ZDIVO TL. 250mm, Z CIHELNÝCH BLOKŮ POROTHERM 24P+D P15, NA MALTU M10
- NENOSNÉ ZDIVO TL. 250mm, Z CIHELNÝCH BLOKŮ POROTHERM 24PROFI P10, NA ZDÍCÍ PĚNU POROTHERM DRYFIX
- ZDIVO AKUSTICKÉ, TL. 125mm, 250mm A 300mm, Z CIHELNÝCH BLOKŮ POROTHERM 11,5AKU, 25AKU P20 A 30AKU P20 NA ZDÍCÍ MALTU M10
- PŘÍČKOVÉ ZDIVO, TL. 125, 175mm, Z CIHELNÝCH BLOKŮ POROTHERM 11,5, 17,5PROFI P8, NA ZDÍCÍ PĚNU POROTHERM DRYFIX
- INSTALAČNÍ PŘÍČKOVKY TL. 75mm, Z PÓROBETONOVÝCH PŘÍČKOVEK YTONG P2–500 NA TENKOVRSTVOU SYSTÉMOVOU ZDÍCÍ MALTU
- ŽELEZOBETONOVÉ MONOLITICKÉ KONSTRUKCE, SPECIFIKACE BETONU A VÝZTUŽE VIZ STAVEBNĚ KONSTRUKČNÍ ČÁST
- ŽELEZOBETONOVÉ KONSTRUKCE PREFABRIKOVANÉ, SPECIFIKACE BETONU A VÝZTUŽE VIZ STAVEBNĚ KONSTRUKČNÍ ČÁST
- MONOLITICKÉ KONSTRUKCE Z PROSTÉHO BETONU, SPECIFIKACE BETONU VIZ. JEDNOTLIVÉ SKLADBY KONSTRUKCÍ POPŘ. STAVEBNĚ KONSTRUKČNÍ ČÁST
- TEPELNÉ IZOLACE Z MINERÁLNÍ VLNY, SPECIFIKACE VIZ. JEDNOTLIVÉ SKLADBY KONSTRUKCÍ
- TEPELNÉ IZOLACE Z PĚNOVÉHO POLYSTYRENU EPS–F, SPECIFIKACE VIZ. JEDNOTLIVÉ SKLADBY KONSTRUKCÍ

±0,000=210,900 m n.m.
Výškový systém: Bpv
Souřadnicový systém: S - JTSK

DATUM	POPIS OBSAHU REVIZE	Č. REVIZE

název stavby
CENTRUM REGIONU HANÁ PRO BIOTECHNOLOGICKÝ A ZEMĚDĚLSKÝ VÝZKUM
C.R.HANÁ

místo stavby
Olomouc – Holice, k.ú. Holice u Olomouce, ul. Šlechtitelů

stupeň dokumentace
DOKUMENTACE SKUTEČNÉHO PROVEDENÍ STAVBY

stavebník / objednatel
VÚCE a. s.
Fibichova 1141/2, 772 00 Olomouc
IČ: 26746573
EUROZEMA CZ, a. s.
Blanická 917/19, 779 00 Olomouc
IČ: 26801001

projektant / zhotovitel
ALFAPROJEKT OLOMOUC a.s.
Tylova 47, 772 00 Olomouc
IČ: 25849280

číslo zakázky: 8-004/111

projektové přednětové části projektové dokumentace		razítko / podpis	firma: ALFAPROJEKT OLOMOUC, a.s. Tylova 47, 772 00 Olomouc IČO: 25849280 DIČ: CZ 25849280 tel.: 585227811 fax: 585227846 e-mail: info@alfaprojekt.com
zodpovědný projektant			
ING. T. BABICA			
vypracoval	vedoucí projektu		
ING. P. ZACHOVEC	ING. T. BABICA		

stupeň / fáze: DOKUMENTACE SKUTEČNÉHO PROVEDENÍ STAVBY

SO16 - OBJEKT F2

ARCHITEKTONICKÉ A STAVEBNĚ TECHNICKÉ ŘEŠENÍ

zakázka	21.644
měřítko	1:50
datum	20.12.2012
verze	A5.1
popis	

název / obsah výkresu: PŮDORYS STŘECHY

číslo: 04

a	b	c	d	e	f	g	h