SO 18 - CENTRUM GENETIKY A MOLEKULÁRNÍ BIOLOGIE - OBJEKT H

PŮDORYS 2.NP
M= 1:50

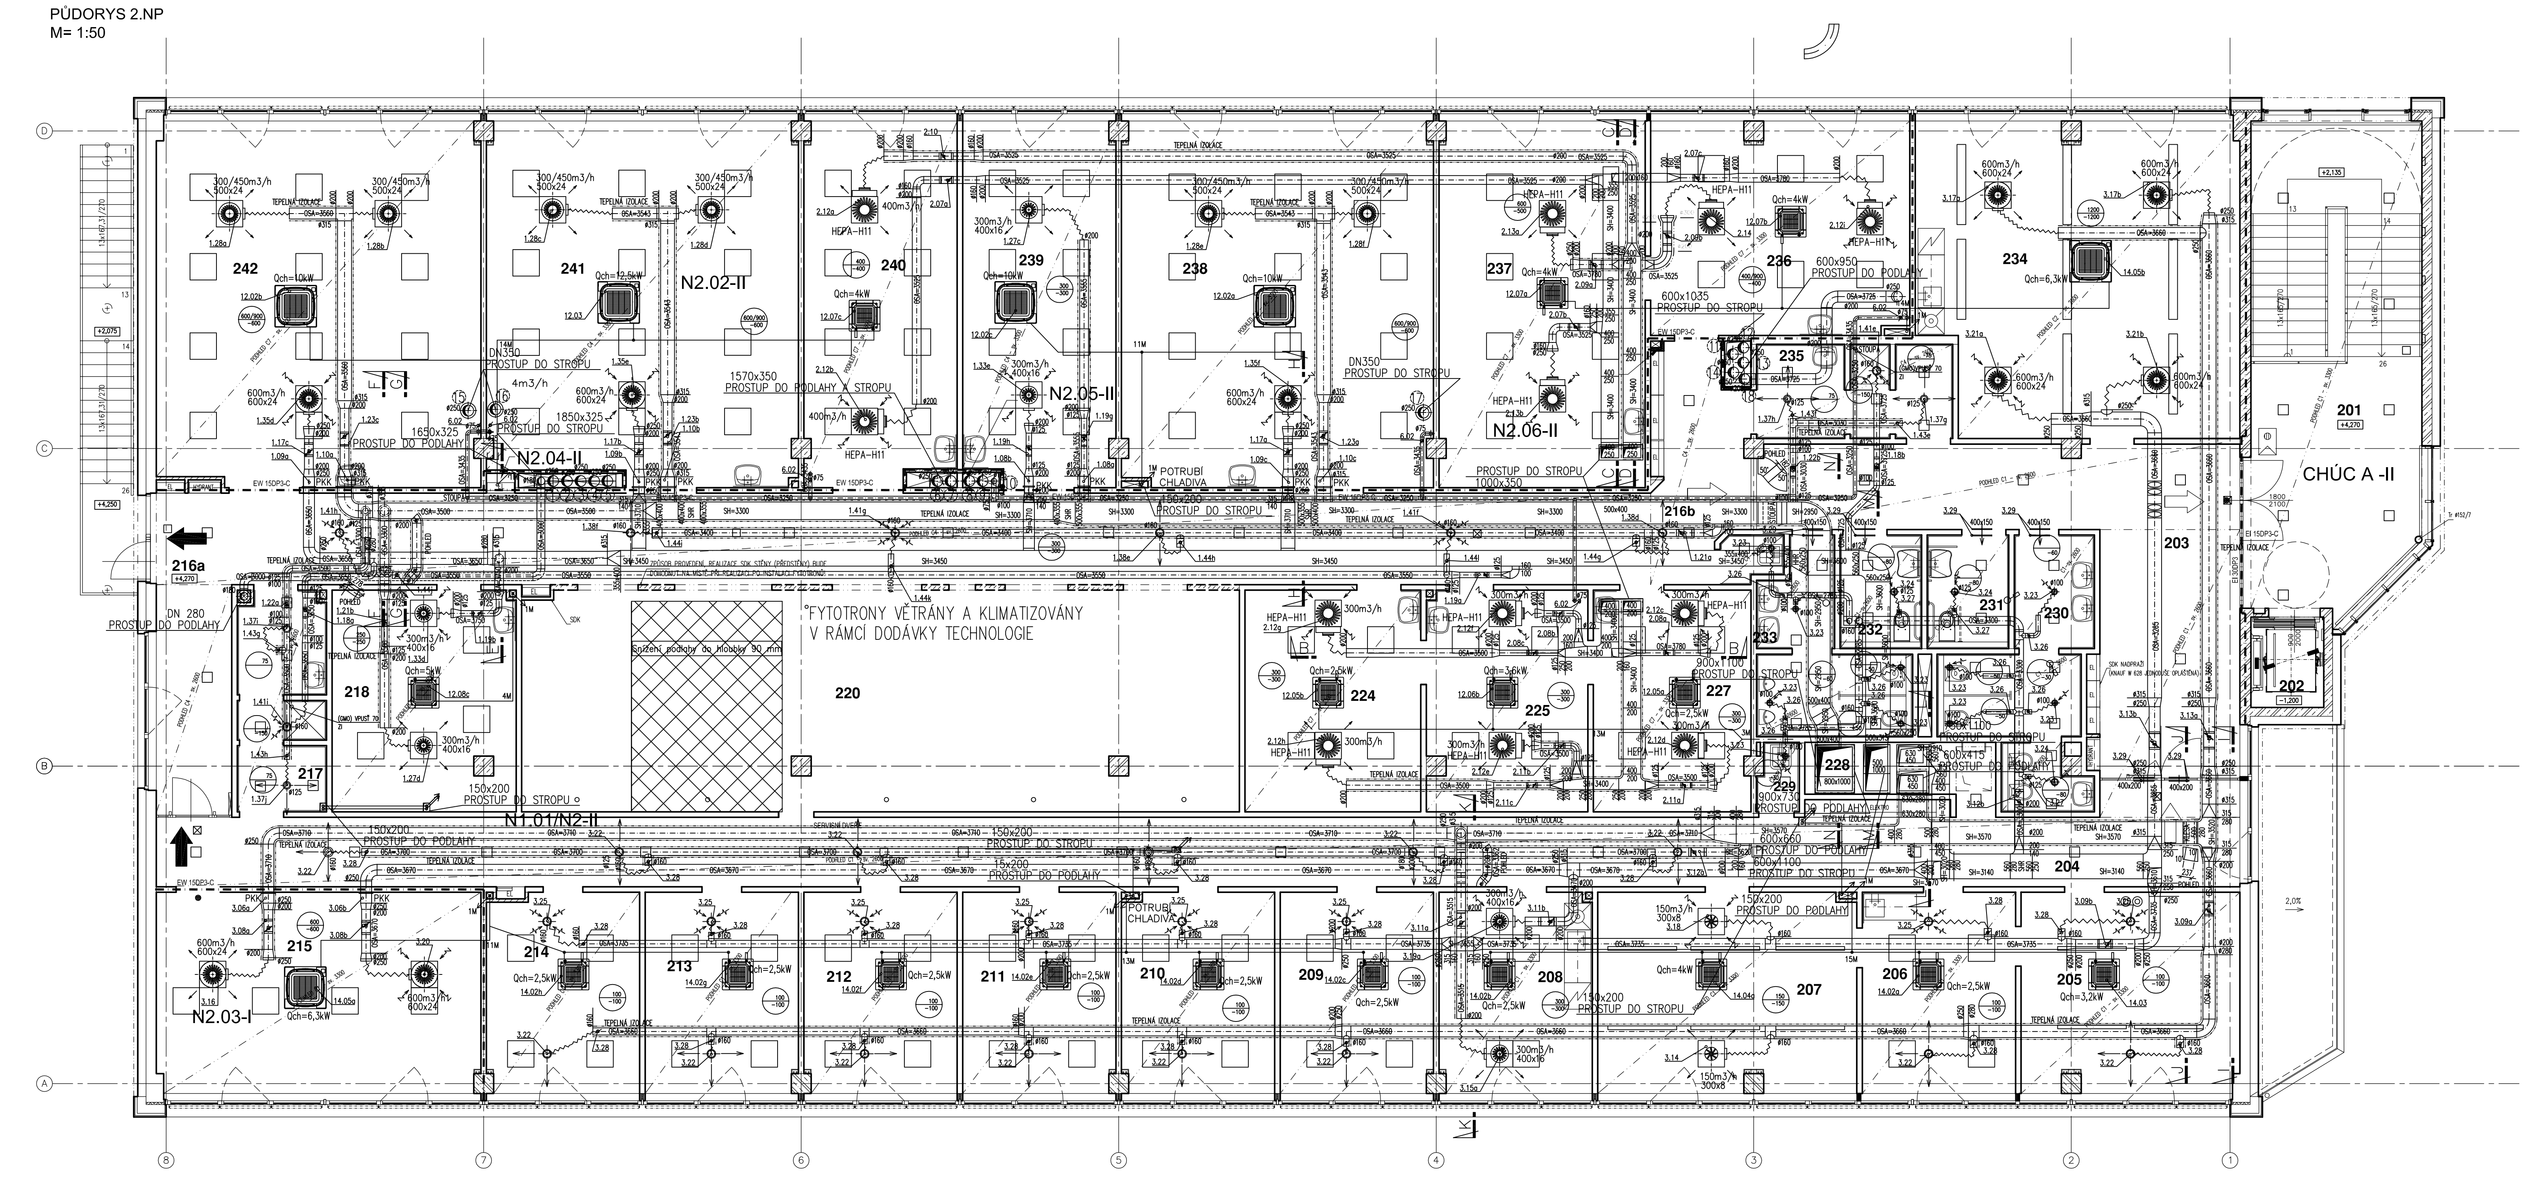

ŘEZ I–I

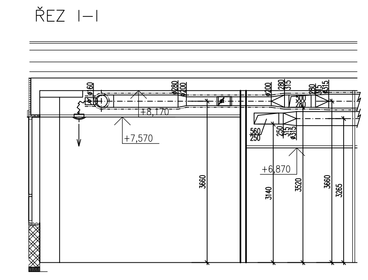

ŘEZ J–J

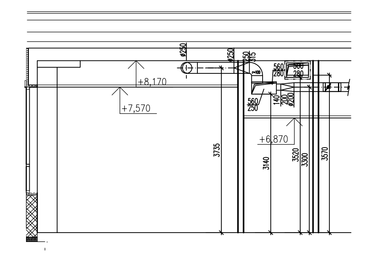

ŘEZ K–K

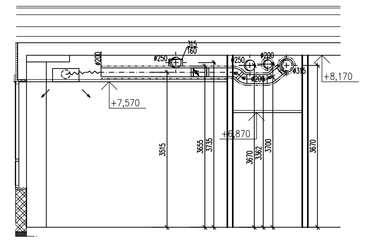

ŘEZ L–L

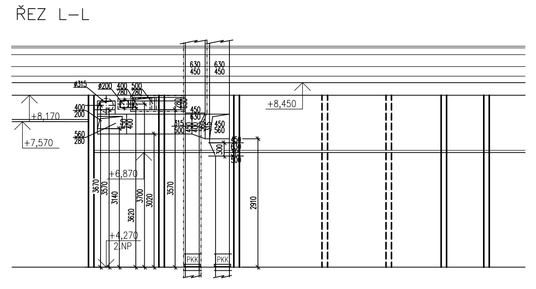

ŘEZ M–M

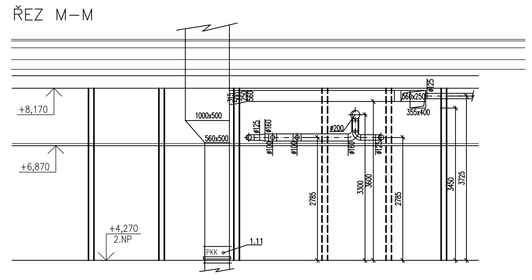

ŘEZ B–B

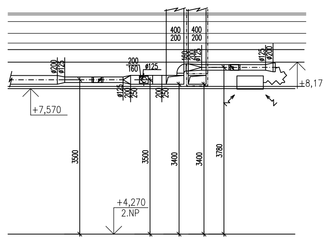

ŘEZ C–C

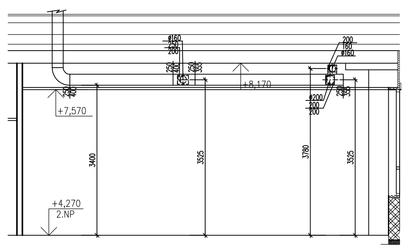

ŘEZ D–D

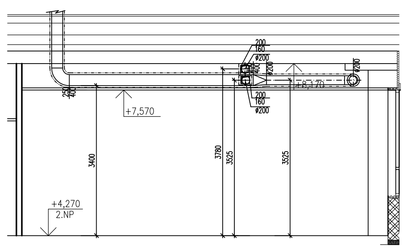

ŘEZ E–E

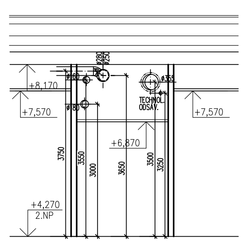

ŘEZ F–F

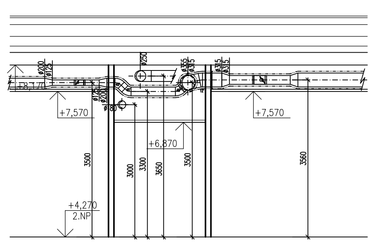

ŘEZ G–G

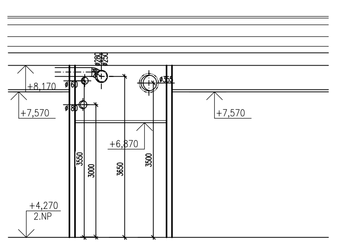

ŘEZ H–H

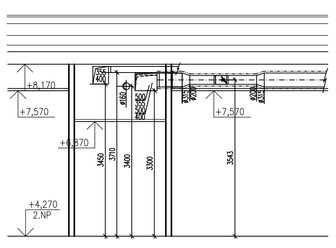

ŘEZ N–N

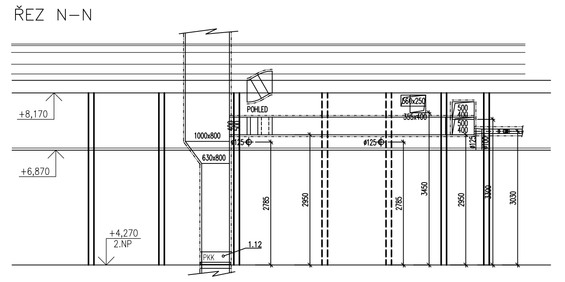

LEGENDA MÍSTNOSTÍ

Číslo místn.	Účel místnosti	Plocha [m²]	Třída čistoty	Skladba podlahy Název Měřicí jednotka		Stěny	Podhled
201	SCHODIŠTĚ PROSTOR SE ZAŘÍZENÍM	41,58	-	linoleum PUR, typu SLM	A16	B1-omítka VŠ,SP 70, pravá. keramz	C1-RMP, v=3,3m
202	OSOBNÍ VÝTAH	3,38	-	-	-	-	-
203	CHODBA	39,92	-	linoleum PUR, typu SLM	A16	B1-omítka VŠ, SP 70	C1-RMP, v=2,6m
204	CHODBA	77,04	-	linoleum PUR, typu SLM	A16	B1-omítka VŠ, SP 70	C1-RMP, v=2,6m
205	KANCELÁŘ - VEDOUCÍ PRACOVNÍK	15,78	-	linoleum PUR, typu SLM	A16	B1-omítka VŠ, SP 70	C1-RMP, v=3,3m
206	SEKRETARIÁT VEDOUCÍCH	15,80	-	linoleum PUR, typu SLM	A16	B1-omítka VŠ, SP 70	C1-RMP, v=3,3m
207	KANCELÁŘ - VEDOUCÍ PRACOVNÍK	26,55	-	linoleum PUR, typu SLM	A16	B1-omítka VŠ, SP 70	C1-RMP, v=3,3m
208	SEMINÁŘ MÍSTNOSTÍ	13,72	-	linoleum PUR, typu SLM	A16	B1-omítka VŠ, SP 70	C1-RMP, v=3,3m
209	KANCELÁŘ	15,78	-	linoleum PUR, typu SLM	A16	B1-omítka VŠ, SP 70	C1-RMP, v=3,3m
210	KANCELÁŘ	15,71	-	linoleum PUR, typu SLM	A16	B1-omítka VŠ, SP 70	C1-RMP, v=3,3m
211	KANCELÁŘ	15,78	-	linoleum PUR, typu SLM	A16	B1-omítka VŠ, SP 70	C1-RMP, v=3,3m
212	KANCELÁŘ	15,78	-	linoleum PUR, typu SLM	A16	B1-omítka VŠ, SP 70	C1-RMP, v=3,3m
213	KANCELÁŘ	15,78	-	linoleum PUR, typu SLM	A16	B1-omítka VŠ, SP 70	C1-RMP, v=3,3m
214	KANCELÁŘ	15,51	-	linoleum PUR, typu SLM	A16	B1-omítka VŠ, SP 70	C1-RMP, v=3,3m
215	ÚKLIDOVÁ MÍSTNOST	33,44	-	linoleum PUR, typu SLM	A16	B1-omítka VŠ, SP 70	C1-RMP, v=3,3m
216a	CHODBA 1340	89,51	CMO 5	terrazzová dlažba, fr. 12	A14	B4-keram. obklad, v=2000	C4-R 3305, v=2,6m
216b	ÚKLIDOVÁ MÍSTNOST	1,44	CMO 5	terrazzová dlažba, fr. 12	A14	B4-keram. obklad, v=2000	C4-R 3305, v=2,6m
217	HYGIENICKÁ SMYČKA	8,75	CMO 5	terrazzová dlažba, fr. 12	A14	B4-keram. obklad, v=2000	C4-R 3305, v=2,6m
218	LABORATOŘ - CENTRUM X MIKROBIOL. KULTURACE	20,72	CMO 5	PVC PUR, antist.	A17	B2-omyvatelný otěr pro CMO	C4-R 3305, v=3,3m
220	LABORATOŘ - FYTOTRON	81,21	CMO 5	cement.potěr + epo.nátěr/m²	A16	B1-omítka VŠ	C4-RMP, v=4,6m
224	LABORATOŘ - MIKROSKOPY	20,04	CMO 5	PVC PUR, antist.	A17	B2-omyvatelný otěr pro CMO	C1-R 3305, v=3,3m
225	LABORATOŘ - KLIMATA	19,15	CMO 5	PVC PUR, antist.	A17	B2-omyvatelný otěr pro CMO	C1-R 3305, v=3,3m
227	LABORATOŘ - MIKROSKOPY	17,89	CMO 5	PVC PUR, antist.	A17	B2-omyvatelný otěr pro CMO	C1-R 3305, v=3,3m
228	VÝT.	3,45	-	cement.potěr + epo.nátěr/m²	A16	B1-omítka VŠ, SP 70	omítka VŠ
229	ÚKLIDOVÁ MÍSTNOST	1,40	-	terrazzová dlažba, fr. 12	A14	B4-keram. obklad, v=2000	C3-RMP, v=2,6m
230	WC ŽENY	4,49	-	terrazzová dlažba	A15	B3-keram. obklad, v=2000	C3-RMP, v=2,6m
231	WC MUŽI	4,49	-	terrazzová dlažba	A15	B3-keram. obklad, v=2000	C3-RMP, v=2,6m
232	WC MUŽI	4,49	-	terrazzová dlažba	A15	B3-keram. obklad, v=2000	C3-RMP, v=2,6m
233	WC IMOBIL	10,26	-	terrazzová dlažba	A15	B3-keram. obklad, v=2000	C3-RMP, v=2,6m
234	KONZULTAČNÍ MÍSTNOST	50,48	-	linoleum PUR, typu SLM	A16	B1-omítka VŠ, SP 70	C2-RMP, v=2,6m
235	HYGIENICKÁ SMYČKA	9,22	CMO 5	terrazzová dlažba, fr. 12	A14	B4-keram. obklad, v=2000	C4-R 3305, v=2,6m
236	LABORATOŘ BIOTECHNOLOGIE	39,02	CMO 5	PVC PUR, antist.	A17	B2-omyvatelný otěr pro CMO	C1-R 3305, v=3,3m
237	LABORATOŘ S PCR	39,71	CMO 5	PVC PUR, antist.	A17	B2-omyvatelný otěr pro CMO	C1-R 3305, v=3,3m
238	LABORATOŘ - KLIMATOMORY	58,37	CMO 5	PVC PUR, antist.	A17	B2-omyvatelný otěr pro CMO	C1-R 3305, v=3,3m
239	LABYRINTOVÁ SKLA A SKLAD. KLADŽÍ	25,40	CMO 5	PVC PUR, antist.	A17	B2-omyvatelný otěr pro CMO	C1-R 3305, v=3,3m
240	LABORATOŘ - FLOW BOXY	28,29	CMO 5	PVC PUR, antist.	A17	B2-omyvatelný otěr pro CMO	C1-R 3305, v=3,3m
241	LABORATOŘ - KLIMATOMORY	57,28	CMO 5	PVC PUR, antist.	A17	B2-omyvatelný otěr pro CMO	C1-R 3305, v=3,3m
242	LABORATOŘ - MRAZÍCÍ BOXY	60,58	CMO 5	PVC PUR, antist.	A17	B2-omyvatelný otěr pro CMO	C1-R 3305, v=3,3m

POZNÁMKA 1
Převáděné svorkové potrubí VZT pro odsávání skříní s chemikáliemi v provedení el. vodivý plast bude provedeno z nerezu- viz zpráva PBŘ.

DATUM	POPIS ZMĚNU REVIZE		Č. REVIZE

stav stavby
CENTRUM REGIONU HANÁ PRO BIOTECHNOLOGICKÝ A ZEMĚDĚLSKÝ VÝZKUM

místo stavby: Olomouc – Holice, k.ú. Holice u Olomouce, ul. Šlechtitelů

stupeň dokumentace: PROJEKTOVÁ DOKUMENTACE SKUTEČNÉHO PROVEDENÍ STAVBY

dodavatel / objednatel: VENTS, a. s. Fibichova 111/23, 772 00 Olomouc IČ: 26194573

EUROGMA CZ, s. r. o. Blatnická 917/74, 779 00 Olomouc IČ: 25851001

projektant / dodavatel: ALFAPROJEKT OLOMOUC s.r.o. Tylova 4, 772 00 Olomouc IČ: 25843282

číslo zakázky: 8-09/101

stupeň/část projektové části projektové dokumentace		razítko / podpis	firma
zodpovědný projektant		ČSSC	BLOCK
číslo / jméno		ČLENSKÁ FIRMA	
spolupracoval		vedoucí projektu	
Tomáš Dreier		ING. F. BIMKA	
kopie / měřítko			ČÍSLO: 2649
SO18 - OBJEKT H			MĚŘÍTKO: 1:50
CENTRUM GENETIKY A MOLEKULÁRNÍ BIOLOGIE			DATUM: 14.11.2012
část: TECHNIKA PROSTŘEDÍ STAVEB ZAŘÍZENÍ VZDUCHOTECHNIKY			list: A6.3.3 / poř:
výkres / pohled: PŮDORYS – 2.NP			číslo: 03

a	b	c	d	e	f	g	h