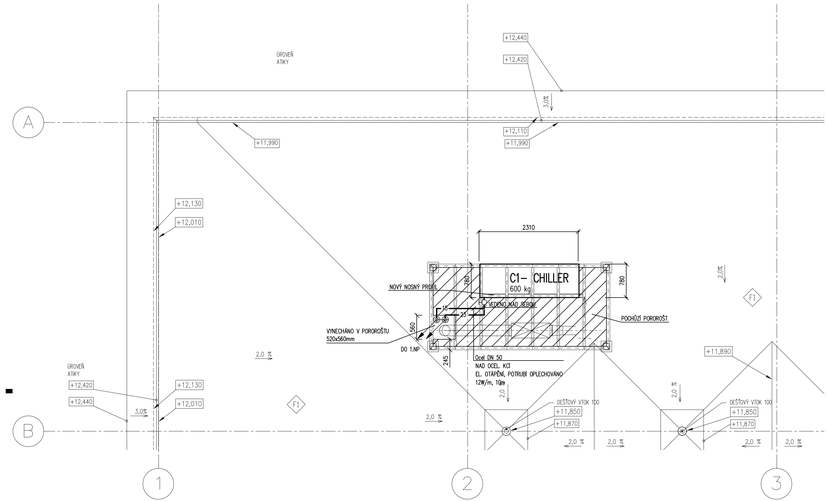

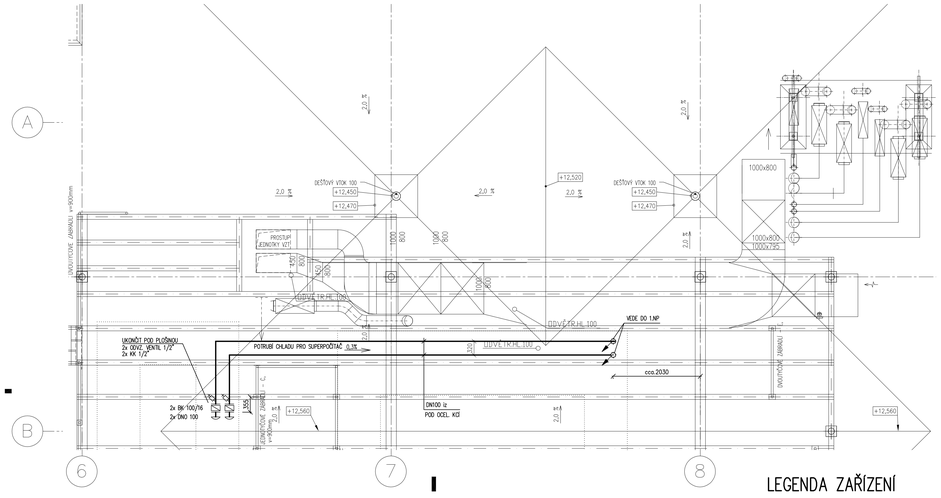

LEGENDA POTRUBÍ

15 — CHLADÍCÍ VODA 15°C – PŘÍVOD

23 — CHLADÍCÍ VODA 23°C – VRAT

S.H. VÝŠKA SPODNÍ HRANY POTRUBÍ

STOUPÁNÍ, KLESÁNÍ V RÁMCI JEDNOHO PODLAŽÍ

STOUPÁNÍ, KLESÁNÍ DO JINÉHO PODLAŽÍ

LEGENDA ZAŘÍZENÍ

C1 VZDUCHEM CHLAZENÁ VENKOVNÍ JEDNOTKA DAIKIN EWAQ040BAWP
Qch=50 kW, P=14,1 kW, 3N~400V, 50 Hz, HMOTNOST 600 kg
(TEPLOTA VODY 15/23 °C), S INTEGROVANÝM HYDRAULICKÝM MODULEM

DATUM	POPIS OBSAHU REVIZE	Č. REVIZE

název stavby

REGIONÁLNÍ CENTRUM POKROČILÝCH TECHNOLOGIÍ A MATERIÁLŮ

místo stavby
Olomouc – Holice, k.ú. Holice u Olomouce, ul. Olomoucká

stupeň dokumentace
PROJEKTOVÁ DOKUMENTACE SKUTEČNÉHO PROVEDENÍ STAVBY

stavebník / objednatel
VČTÚ, a. s.
Šlechtitelů 241/27, 772 00 Olomouc
IČ: 26746073
EUROGMA CZ, a. s.
Blahická 917/19, 779 00 Olomouc
IČ: 25865909

projektant / zhotovitel
ALFAPROJEKT OLOMOUC, spol. s r.o.
Tylova 4, 772 00 Olomouc
IČ: 27644290

číslo zakázky: R-005/111

zpracování předmětné části projektové dokumentace	razítko / podpis
BLOCK, a.s.	
zodpovědný projektant	architektonický dohled
Ing. Radim Blok, Ph.D.	Doc. Ing. Arch. V. Vychodil, Csc.
vypracoval	vedoucí projektu
Ing. Radim Blok, Ph.D.	Ing. Radim Blok, Ph.D.

firma
BLOCK a.s., Štefánikova 1592
779 00 Olomouc, Česká republika
korespondenční adresa:
BLOCK a.s., U Kladrem 727
751 01 Valašské Meziříčí

stavba
CENTRUM POKROČILÝCH TECHNOLOGIÍ A MATERIÁLŮ
SO17.01 - Objekt G - OBJEKT VÝZKUMU

formát: A3
měřítko: 1:50
datum: 04.2023

část
TECHNIKA PROSTŘEDÍ STAVEB
ZAŘÍZENÍ VZDUCHOTECHNIKY

list: A3.1.3.3
počet:

výkres / výkresy
PŮDORYS STŘECHY, CHLAD

číslo: 11