PŮDORYS 2.NP

MĚŘÍTKO 1:50

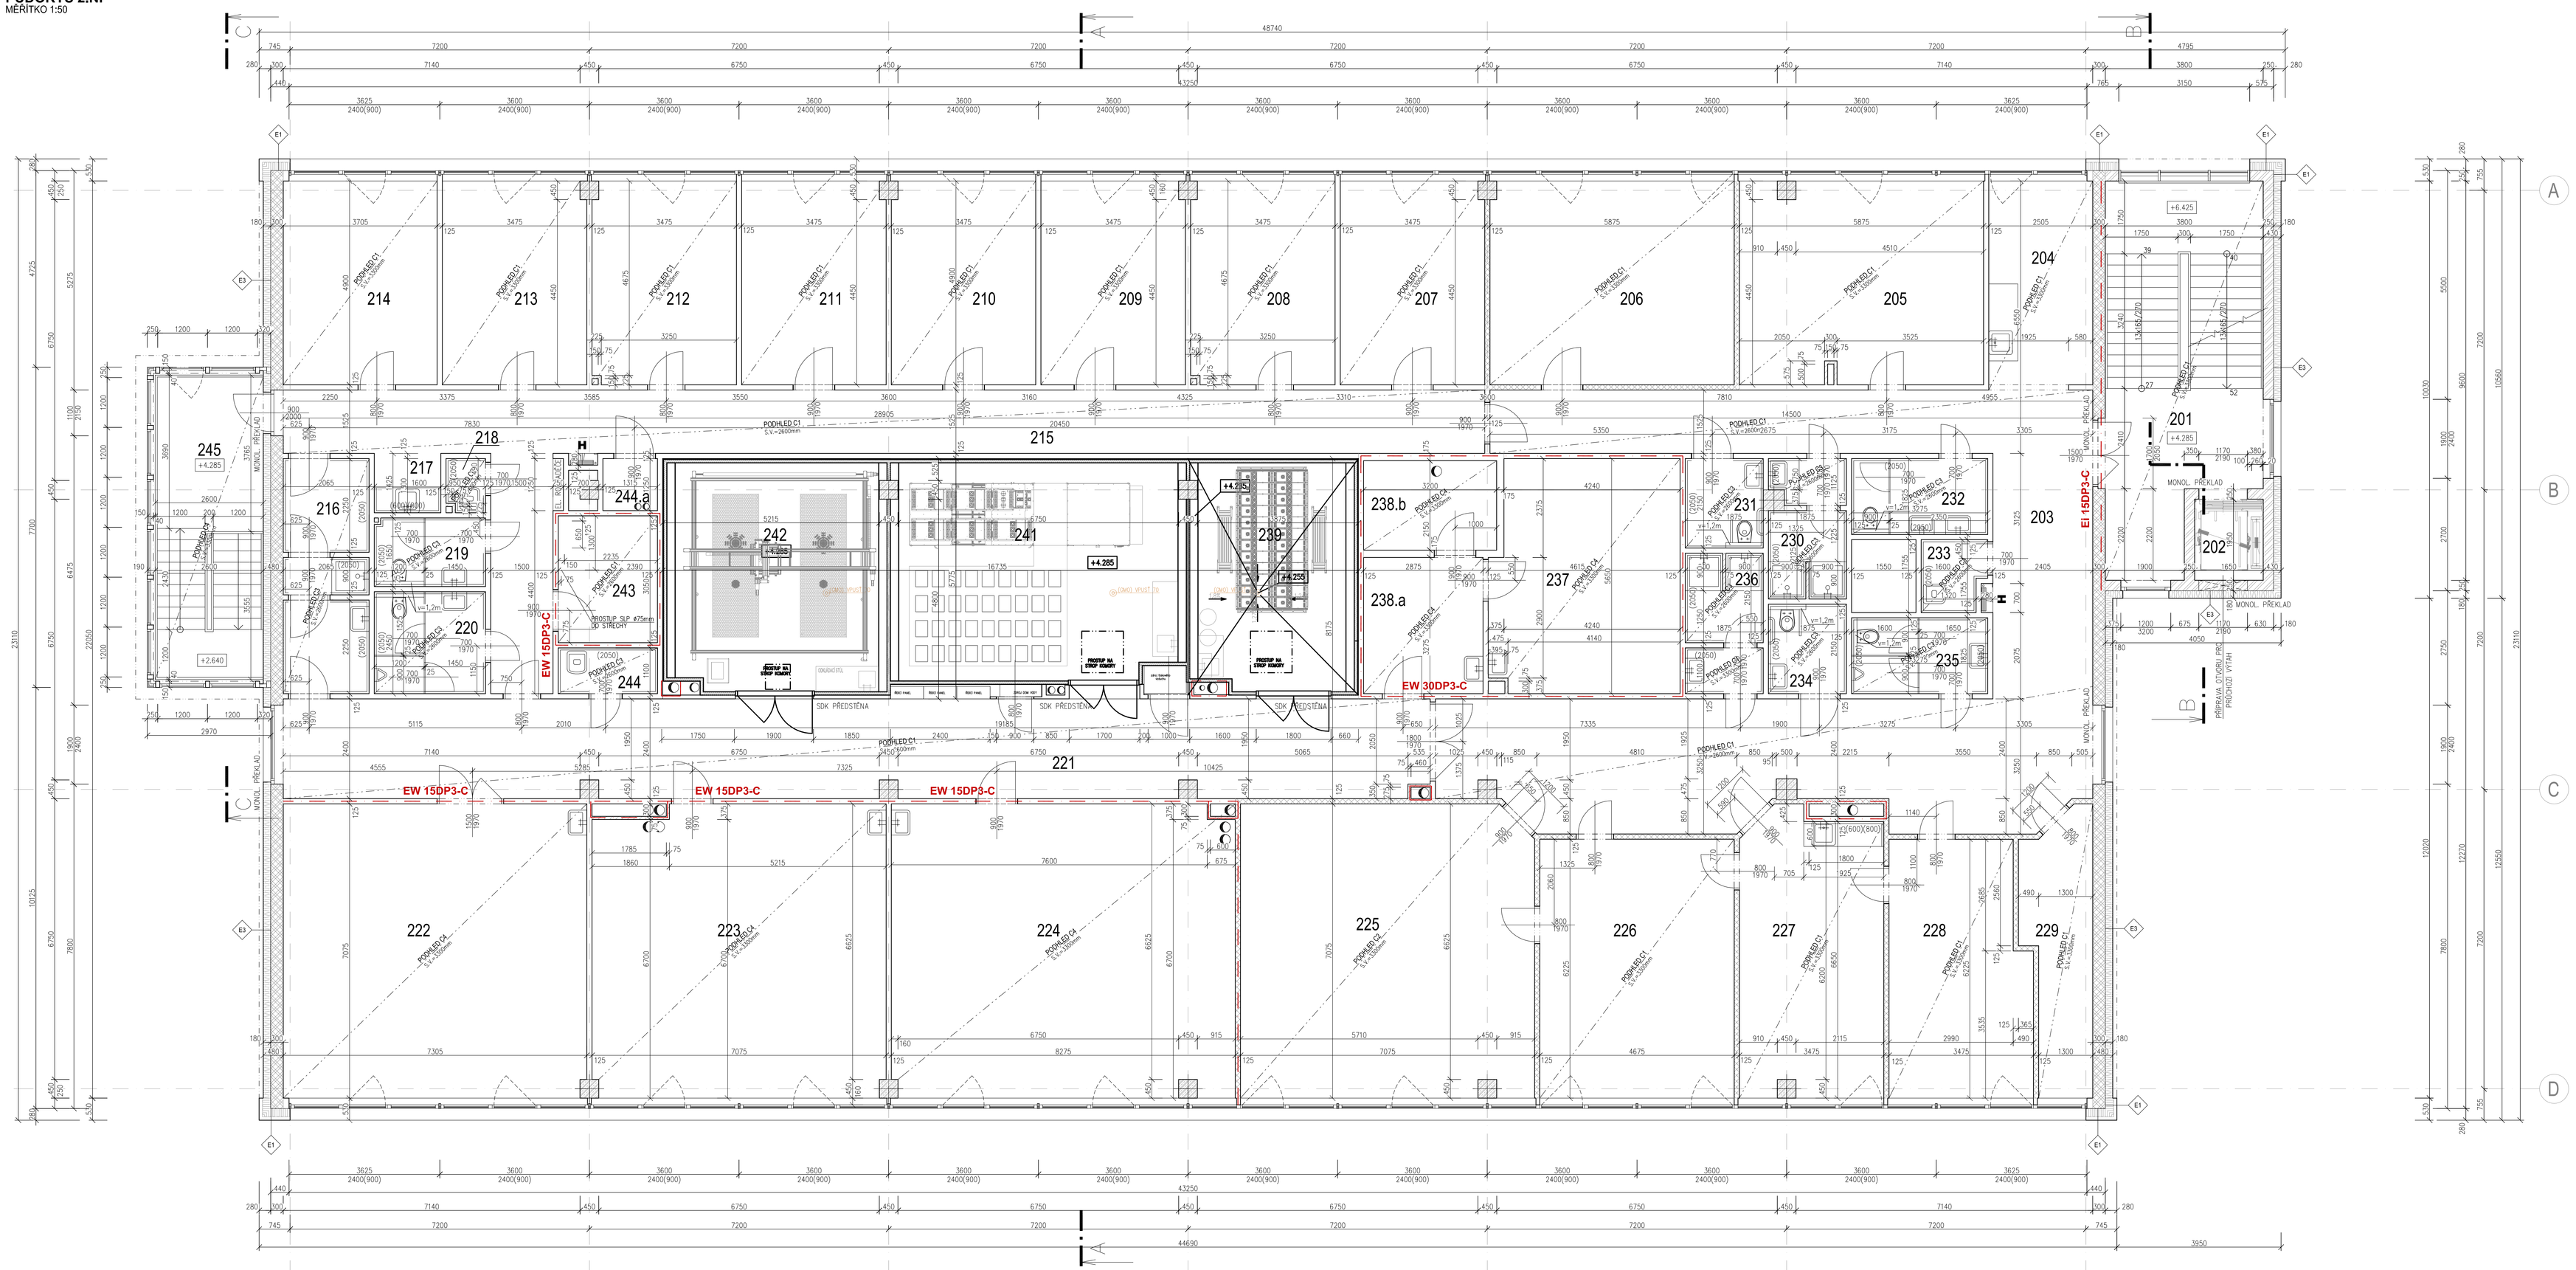

Legenda místností 2.NP:

Místnost		Podlaha				Strop/Podhled			Stěny			
Číslo(čísl. místnosti)	Plocha [m²]	Povrchová úprava	výška/ohyb [mm]	sch.		Povrchová úprava	světlá výška	sch.	Povrchová úprava	výška	sch.	
201	SCHODIŠTĚ	29,59	LINOLEUM PUR,(UK) PODLAŽEK, r=10mm	+4,210 10mm	A16	MINERÁLNÍ KP 600x600mm	3,300m	C1	TĚRKOVÁ OMÍTKA - MALBA	-	B1	
202	VÝTAHOVÁ ŠACHTA	5,17	DROBNÝ NÁTĚR	-	A8	TĚRKOVÁ OMÍTKA - MALBA	- 2,650	C1	TĚRKOVÁ OMÍTKA - MALBA	-	B1	
203	CHODBA	82,80	LINOLEUM PUR,(UK) PODLAŽEK, r=10mm	+4,210 10mm	A16	MINERÁLNÍ KP 600x600mm	2,600m	C1	TĚRKOVÁ OMÍTKA - MALBA	-	B1	
204	RECEPCE–INF. CENTRUM	12,34	LINOLEUM PUR,(UK) PODLAŽEK, r=10mm	+4,210 10mm	A16	MINERÁLNÍ KP 600x600mm	2,600m	C1	TĚRKOVÁ OMÍTKA - MALBA	-	B1	
205	SEKRETARIÁT THO	28,57	LINOLEUM PUR,(UK) PODLAŽEK, r=10mm	+4,210 10mm	A16	MINERÁLNÍ KP 600x600mm	3,300m	C1	TĚRKOVÁ OMÍTKA - MALBA	-	B1	
206	PRACOVNA VEDOUCÍHO THO	28,72	LINOLEUM PUR,(UK) PODLAŽEK, r=10mm	+4,210 10mm	A16	MINERÁLNÍ KP 600x600mm	3,300m	C1	TĚRKOVÁ OMÍTKA - MALBA	-	B1	
207	PRACOVNA ADMINISTRATIVY THO	16,95	LINOLEUM PUR,(UK) PODLAŽEK, r=10mm	+4,210 10mm	A16	MINERÁLNÍ KP 600x600mm	3,300m	C1	TĚRKOVÁ OMÍTKA - MALBA	-	B1	
208	PRACOVNA	16,89	LINOLEUM PUR,(UK) PODLAŽEK, r=10mm	+4,210 10mm	A16	MINERÁLNÍ KP 600x600mm	3,300m	C1	TĚRKOVÁ OMÍTKA - MALBA	-	B1	
209	PRACOVNA	16,95	LINOLEUM PUR,(UK) PODLAŽEK, r=10mm	+4,210 10mm	A16	MINERÁLNÍ KP 600x600mm	3,300m	C1	TĚRKOVÁ OMÍTKA - MALBA	-	B1	
210	PRACOVNA	16,95	LINOLEUM PUR,(UK) PODLAŽEK, r=10mm	+4,210 10mm	A16	MINERÁLNÍ KP 600x600mm	3,300m	C1	TĚRKOVÁ OMÍTKA - MALBA	-	B1	
211	PRACOVNA	16,95	LINOLEUM PUR,(UK) PODLAŽEK, r=10mm	+4,210 10mm	A16	MINERÁLNÍ KP 600x600mm	3,300m	C1	TĚRKOVÁ OMÍTKA - MALBA	-	B1	
212	PRACOVNA	16,90	LINOLEUM PUR,(UK) PODLAŽEK, r=10mm	+4,210 10mm	A16	MINERÁLNÍ KP 600x600mm	3,300m	C1	TĚRKOVÁ OMÍTKA - MALBA	-	B1	
213	PRACOVNA	16,95	LINOLEUM PUR,(UK) PODLAŽEK, r=10mm	+4,210 10mm	A16	MINERÁLNÍ KP 600x600mm	3,300m	C1	TĚRKOVÁ OMÍTKA - MALBA	-	B1	
214	PRACOVNA	18,14	LINOLEUM PUR,(UK) PODLAŽEK, r=10mm	+4,210 10mm	A16	MINERÁLNÍ KP 600x600mm	3,300m	C1	TĚRKOVÁ OMÍTKA - MALBA	-	B1	
215	CHODBA	52,99	LINOLEUM PUR,(UK) PODLAŽEK, r=10mm	+4,210 10mm	A16	MINERÁLNÍ KP 600x600mm	2,600m	C1	TĚRKOVÁ OMÍTKA - MALBA	-	B1	
216	HYGIENICKÁ SMYČKA	11,38	KERAM. DLAŽBA R12 PODLAŽEK	+4,210 10mm	A16	MINERÁLNÍ KP RHI5 600x600mm	2,600m	C2	KERAMICKÝ OBKLAD - MALBA	2,05m	B4	
217	ÚKLIDOVÁ KUCHYŇKA	2,28	LINOLEUM PUR,(UK) PODLAŽEK, r=10mm	+4,210 10mm	A16	MINERÁLNÍ KP 600x600mm	2,600m	C1	TĚRKOVÁ OMÍTKA - MALBA	-	B1	
218	ÚKLIDOVÁ KOMORA	1,08	KERAM. DLAŽBA R12 PODLAŽEK	+4,210 10mm	A16	MINERÁLNÍ KP RHI5 600x600mm	2,600m	C2	KERAMICKÝ OBKLAD - MALBA	2,05m	B4	
219	WC – ŽENY	4,39	KERAM. DLAŽBA R9 PODLAŽEK	+4,210 10mm	A16	MINERÁLNÍ KP RHI5 600x600mm	2,600m	C3	TĚRKOVÁ OMÍTKA - KERAMICKÝ OBKLAD	2,05m	B3	
220	WC – MUŽI	6,55	KERAM. DLAŽBA R9 PODLAŽEK	+4,210 10mm	A16	MINERÁLNÍ KP RHI5 600x600mm	2,600m	C3	TĚRKOVÁ OMÍTKA - KERAMICKÝ OBKLAD	2,05m	B3	
221	CHODBA	65,61	LINOLEUM PUR,(UK) PODLAŽEK, r=10mm	+4,210 10mm	A16	MINERÁLNÍ KP 600x600mm	2,600m	C1	TĚRKOVÁ OMÍTKA - MALBA	-	B1	
222	LABORATOŘ BIOTECHNOLOGIE	51,52	PVC PUR, ANTISTAT. PODLAŽEK, r=10mm	+4,210 10mm	A16	MINERÁLNÍ KP RHI5 600x600mm	3,300m	C4	TĚRKOVÁ OMÍTKA - MYTELNÝ NÁTĚR	-	B2	
223	LABORATOŘ BIOTECHNOLOGIE	49,22	PVC PUR, ANTISTAT. PODLAŽEK, r=10mm	+4,210 10mm	A16	MINERÁLNÍ KP RHI5 600x600mm	3,300m	C4	TĚRKOVÁ OMÍTKA - MYTELNÝ NÁTĚR	-	B2	
224	LABORATOŘ BIOTECHNOLOGIE	58,02	PVC PUR, ANTISTAT. PODLAŽEK, r=10mm	+4,210 10mm	A16	MINERÁLNÍ KP RHI5 600x600mm	3,300m	C4	TĚRKOVÁ OMÍTKA - MYTELNÝ NÁTĚR	-	B2	
225	ZASEDACÍ MÍSTNOST	49,55	LINOLEUM PUR,(UK) PODLAŽEK, r=10mm	+4,210 10mm	A16	AKUSTICKÝ KP 600x600mm	3,300m	C1	TĚRKOVÁ OMÍTKA - MALBA	-	B1	
226	KANCELÁŘ ŘEDITELE	29,11	LINOLEUM PUR,(UK) PODLAŽEK, r=10mm	+4,210 10mm	A16	MINERÁLNÍ KP 600x600mm	3,300m	C1	TĚRKOVÁ OMÍTKA - MALBA	-	B1	
227	SEKRETARIÁT	22,23	LINOLEUM PUR,(UK) PODLAŽEK, r=10mm	+4,210 10mm	A16	MINERÁLNÍ KP 600x600mm	3,300m	C1	TĚRKOVÁ OMÍTKA - MALBA	-	B1	
228	KANCELÁŘ ZÁSTUPCE ŘEDITELE	20,32	LINOLEUM PUR,(UK) PODLAŽEK, r=10mm	+4,210 10mm	A16	MINERÁLNÍ KP 600x600mm	3,300m	C1	TĚRKOVÁ OMÍTKA - MALBA	-	B1	
229	ÚKLIDOVÁ	10,10	LINOLEUM PUR,(UK) PODLAŽEK, r=10mm	+4,210 10mm	A16	MINERÁLNÍ KP 600x600mm	3,300m	C1	TĚRKOVÁ OMÍTKA - MALBA	-	B1	
230	SPRCHA – ŽENY	6,09	KERAM. DLAŽBA R12 PODLAŽEK	+4,210 10mm	A16	MINERÁLNÍ KP RHI5 600x600mm	2,600m	C2	KERAMICKÝ OBKLAD - MALBA	2,05m	B4	
231	WC–MOBILNÍ–MUŽI	4,03	KERAM. DLAŽBA R9 PODLAŽEK	+4,210 10mm	A16	MINERÁLNÍ KP RHI5 600x600mm	2,600m	C3	TĚRKOVÁ OMÍTKA - KERAMICKÝ OBKLAD	2,05m	B3	
232	WC–ŽENY	5,88	KERAM. DLAŽBA R9 PODLAŽEK	+4,210 10mm	A16	MINERÁLNÍ KP RHI5 600x600mm	2,600m	C3	TĚRKOVÁ OMÍTKA - KERAMICKÝ OBKLAD	2,05m	B3	
233	ÚKLIDOVÁ KOMORA	2,62	KERAM. DLAŽBA R12 PODLAŽEK	+4,210 10mm	A16	MINERÁLNÍ KP RHI5 600x600mm	2,600m	C2	KERAMICKÝ OBKLAD - MALBA	2,05m	B4	
234	WC–MOBILNÍ–ŽENY	4,03	KERAM. DLAŽBA R9 PODLAŽEK	+4,210 10mm	A16	MINERÁLNÍ KP RHI5 600x600mm	2,600m	C3	TĚRKOVÁ OMÍTKA - KERAMICKÝ OBKLAD	2,05m	B3	
235	WC–MUŽI	5,88	KERAM. DLAŽBA R9 PODLAŽEK	+4,210 10mm	A16	MINERÁLNÍ KP RHI5 600x600mm	2,600m	C3	TĚRKOVÁ OMÍTKA - KERAMICKÝ OBKLAD	2,05m	B3	
236	SPRCHA–MUŽI	6,01	KERAM. DLAŽBA R12 PODLAŽEK	+4,210 10mm	A16	MINERÁLNÍ KP RHI5 600x600mm	2,600m	C2	KERAMICKÝ OBKLAD - MALBA	2,05m	B4	
237	LABORATOŘ BIOTECHNOLOGIE	25,19	PVC PUR, ANTISTAT. PODLAŽEK, r=10mm	+4,210 10mm	A16	MINERÁLNÍ KP RHI5 600x600mm	3,300m	C4	TĚRKOVÁ OMÍTKA - MYTELNÝ NÁTĚR	-	B2	
238.a	LABORATOŘ BIOTECHNOLOGIE	9,41	PVC PUR, ANTISTAT. PODLAŽEK, r=10mm	+4,210 10mm	A16	MINERÁLNÍ KP RHI5 600x600mm	3,300m	C4	TĚRKOVÁ OMÍTKA - MYTELNÝ NÁTĚR	-	B2	
238.b	LABORATOŘ BIOTECHNOLOGIE	6,88	PVC PUR, ANTISTAT. PODLAŽEK, r=10mm	+4,210 10mm	A16	MINERÁLNÍ KP RHI5 600x600mm	3,300m	C4	TĚRKOVÁ OMÍTKA - MYTELNÝ NÁTĚR	-	B2	
239	VÝTLOUNÝ	23,19	GMO III									
241	VÝTLOUNÝ	41,56	PVC PUR, ANTISTAT. PODLAŽEK, r=10mm	+4,210 10mm	A16	MINERÁLNÍ KP RHI5 600x600mm	3,300m	C4	TĚRKOVÁ OMÍTKA - MYTELNÝ NÁTĚR	-	B2	
242	VÝTLOUNÝ	30,12	GMO III PVC PUR, ANTISTAT. PODLAŽEK, r=10mm	+4,210 10mm	A16	MINERÁLNÍ KP RHI5 600x600mm	3,300m	C4	TĚRKOVÁ OMÍTKA - MYTELNÝ NÁTĚR	-	B2	
243	CHODBA	7,28	LINOLEUM PUR,(UK) PODLAŽEK, r=10mm	+4,210 10mm	A16	MINERÁLNÍ KP 600x600mm	2,600m	C1	TĚRKOVÁ OMÍTKA - MALBA	-	B1	
244	ÚKLIDOVÁ KOMORA	2,63	KERAM. DLAŽBA R9 PODLAŽEK	+4,210 10mm	A16	MINERÁLNÍ KP RHI5 600x600mm	2,600m	C3	TĚRKOVÁ OMÍTKA - KERAMICKÝ OBKLAD	2,05m	B3	
244.a	KOMORA	1,64	DROBNÝ NÁTĚR	-	A8	TĚRKOVÁ OMÍTKA - MALBA	- 2,600	C1	TĚRKOVÁ OMÍTKA - MALBA	-	B1	
245	POŽÁRNÍ SCHODIŠTĚ	20,38	LINOLEUM PUR,(UK) PODLAŽEK, r=10mm	+4,210 10mm	A16	MINERÁLNÍ KP 600x600mm	3,300m	C1	TĚRKOVÁ OMÍTKA - MALBA	-	B1	

Vysvětlivky:

KP KAŽETOVÝ PODHLED
KP RHI5 KAŽETOVÝ PODHLED DO VLHKÉHO PROSTŘEDÍ
KP ISO5 KAŽETOVÝ PODHLED DO ČISTÉHO PROSTŘEDÍ, OMYVATELNÝ, CHEMIE

±0,000=210,500 m n.m.
Výškový systém: Bpv
Souřadnicový systém: S - JTSK

DATUM	POPIS OBSAHU REVIZE	Č. REVIZE

Legenda materiálů:

- NOSNÉ ZDIVO TL. 300mm, Z CIHELNÝCH BLOKŮ POROTHERM 30PROFI P15, NA TENKOVRSTVOU ZDÍCÍ SYSTÉMOVOU MALTU
- NOSNÉ ZDIVO TL. 250mm, Z CIHELNÝCH BLOKŮ POROTHERM 24P+D P15, NA MALTU M10
- NENOSNÉ ZDIVO TL. 250mm, Z CIHELNÝCH BLOKŮ POROTHERM 24PROFI P10, NA ZDÍCÍ PĚNU POROTHERM DRYFIX
- ZDIVO AKUSTICKÉ, TL. 125mm, 250mm A 300mm, Z CIHELNÝCH BLOKŮ POROTHERM 11,5AKU, 25AKU P20 A 30AKU P20 NA ZDÍCÍ MALTU M10
- PŘÍČKOVÉ ZDIVO, TL. 125, 175mm, Z CIHELNÝCH BLOKŮ POROTHERM 11,5, 17,5PROFI P8, NA ZDÍCÍ PĚNU POROTHERM DRYFIX
- INSTALAČNÍ PŘEDSTĚNY TL. 75mm, Z PÓROBETONOVÝCH PŘÍČKOVEK YTONG P2–500 NA TENKOVRSTVOU SYSTÉMOVOU ZDÍCÍ MALTU
- ŽELEZOBETONOVÉ MONOLITICKÉ KONSTRUKCE, SPECIFIKACE BETONU A VÝZTUŽE VIZ STAVEBNÉ KONSTRUKČNÍ ČÁST
- ŽELEZOBETONOVÉ KONSTRUKCE PŘEFABRIKOVANÉ, SPECIFIKACE BETONU A VÝZTUŽE VIZ STAVEBNÉ KONSTRUKČNÍ ČÁST
- MONOLITICKÉ KONSTRUKCE Z PROSTÉHO BETONU, SPECIFIKACE BETONU VIZ. JEDNOTLIVÉ SKLADBY KONSTRUKCÍ POPŘ. STAVEBNÉ KONSTRUKČNÍ ČÁST
- TEPELNÉ IZOLACE Z MINERÁLNÍ VLNY, SPECIFIKACE VIZ. JEDNOTLIVÉ SKLADBY KONSTRUKCÍ
- TEPELNÉ IZOLACE Z PĚNOVÉHO POLYSTYRENU EPS–F, SPECIFIKACE VIZ. JEDNOTLIVÉ SKLADBY KONSTRUKCÍ

Výpis skladeb:

D1 OKAPOVÝ CHODNÍK

– BETONOVÁ VIMYVANÁ MRAZUVZDORNÁ DLAŽBA 500x500x50mm S VYSTUPUJÍCÍMI OBLÁZKY FR. 8–16mm	50mm
– PÍSKOVÉ LOŽE	50mm
– STĚRKOVATÝ FR. 0–32mm	150mm
– ZHUTNĚNÁ ZEMNÍ PLÁŇ	–

E1 PROVĚTRÁVANÁ FASÁDA - SYSTÉM HLINÍKOVÝCH PANELŮ TYPU BOND

– SENDVIČOVÉ PANELY ZE DVOU KRYCÍCH HLINÍKOVÝCH TABULÍ A STŘEDNÍHO JÁDRA Z POLYETHYLENU	5mm
– PROVĚTRÁVANÁ VZDUCHOVÁ MEZERA	75mm
– TEPELNÁ IZOLACE Z MINERÁLNÍ VLNY, MECHANICKY KOTVENÁ	200mm

E3 OBVODOVÁ STĚNA - VNĚJŠÍ KONTAKTNÍ ZATEPLOVACÍ SYSTÉM

– TEPELNÁ IZOLACE – FASÁDNÍ POLYSTYREN EPS 70F–ŠEDÝ, MECHANICKY KOTVENÝ	180mm
– VÝZTUŽNÁ VRSTVA – LEPICÍ A STĚRKOVACÍ TMEL + SKLOVLÁKNITÁ TKANINA (145g/m²)	5mm
– PENETRACE PODKLADU – PENETRAČNÍ NÁTĚR	–
– VNĚJŠÍ OMÍTKA – TENKOVRSTVÁ PROBARVENÁ SILIKONOVÁ OMÍTKA S RÝHOVANOU STRUKTUROU, ZRNO 3mm	4mm

E5 SOKL - VNĚJŠÍ KONTAKTNÍ ZATEPLOVACÍ SYSTÉM

– LEPICÍ TMEL PRO VNĚJŠÍ KONTAKTNÍ ZATEPLOVACÍ SYSTÉM	5mm
– TEPELNÁ IZOLACE – EXTRUDOVANÝ POLYSTYREN XPS	120mm
– VÝZTUŽNÁ VRSTVA – LEPICÍ A STĚRKOVACÍ TMEL + SKLOVLÁKNITÁ TKANINA (145g/m²)	5mm
– PENETRACE PODKLADU – PENETRAČNÍ NÁTĚR	–
– VNĚJŠÍ OMÍTKA – PRYSKYŘIČNÁ SILIKONOVÁ OMÍTKA S RÝHOVANOU STRUKTUROU, ZRNO 3mm	4mm

stavba/ objekt	CENTRUM REGIONU HANÁ PRO BIOTECHNOLOGICKÝ A ZEMĚDĚLSKÝ VÝZKUM
místo stavby	Olomouc – Holice, k.ú. Holice u Olomouce, ul. Šlechtitelů
účel dokumentace	DOKUMENTACE SKUTEČNÉHO PROVEDENÍ STAVBY
zhotovitel / dodavatel	VCES, a. s. Fibichova 1141/2, 772 00 Olomouc IČ: 26746573 EUROGEMA CZ, a. s. Blanická 917/19, 779 00 Olomouc IČ: 26801001
projektant / dodavatel	ALFAPROJEKT OLOMOUC s.r.o. Tovární 4, 772 00 Olomouc IČ: 25849280
číslo zakázky: 8-004/111	

projektová příslušnost části projektové dokumentace		razítko / podpis	firma
zodpovědný projektant			ALFAPROJEKT OLOMOUC s.r.o. Tovární 4, 772 00 Olomouc IČO: 25849280 DIČ: CZ 25849280 tel: 585237700 fax: 585237799 e-mail: alfaprojekt@alphaklan.com
ING. F. BABICA			
spolupracoval			
ING. P. ZACHROLI	vedoucí projektu ING. F. BABICA		
stupeň / fáze			
SO16 - OBJEKT F2			formát: A1 / 841x594
			měřítko: 1:50
			datum: 20.12.2012
ARCHITEKTONICKÉ A STAVEBNĚ TECHNICKÉ ŘEŠENÍ			list: A5.1 / part:
profese / výkres			číslo: O3

a	b	c	d	e	f	g	h